


FASAD MOT NORR
1:100

BET	ANT	ÄNDRINGEN AVSER	DATUM	SIGN
RELATIONSHANDLING				
Kv. Långan Strömstad				
Anders Henriksson: 070-7820104 Jonas Stranne: 070-6596085				
 stranne & henriksson bksh.se				
UPPDRAG NR	RITAD AV / KONSTR AV	UPPDRAGSLEDARE		
1128	JS† JS†	JS†		
DATUM	ANSVARIG			
2019-03-15	Jonas Stranne			
OMBYGGNAD LÄGENHETER				
FASADER				
FASAD MOT NORR				
SKALA	NUMMER	BET		
1:100 (A3)	A-40.3-101	.		

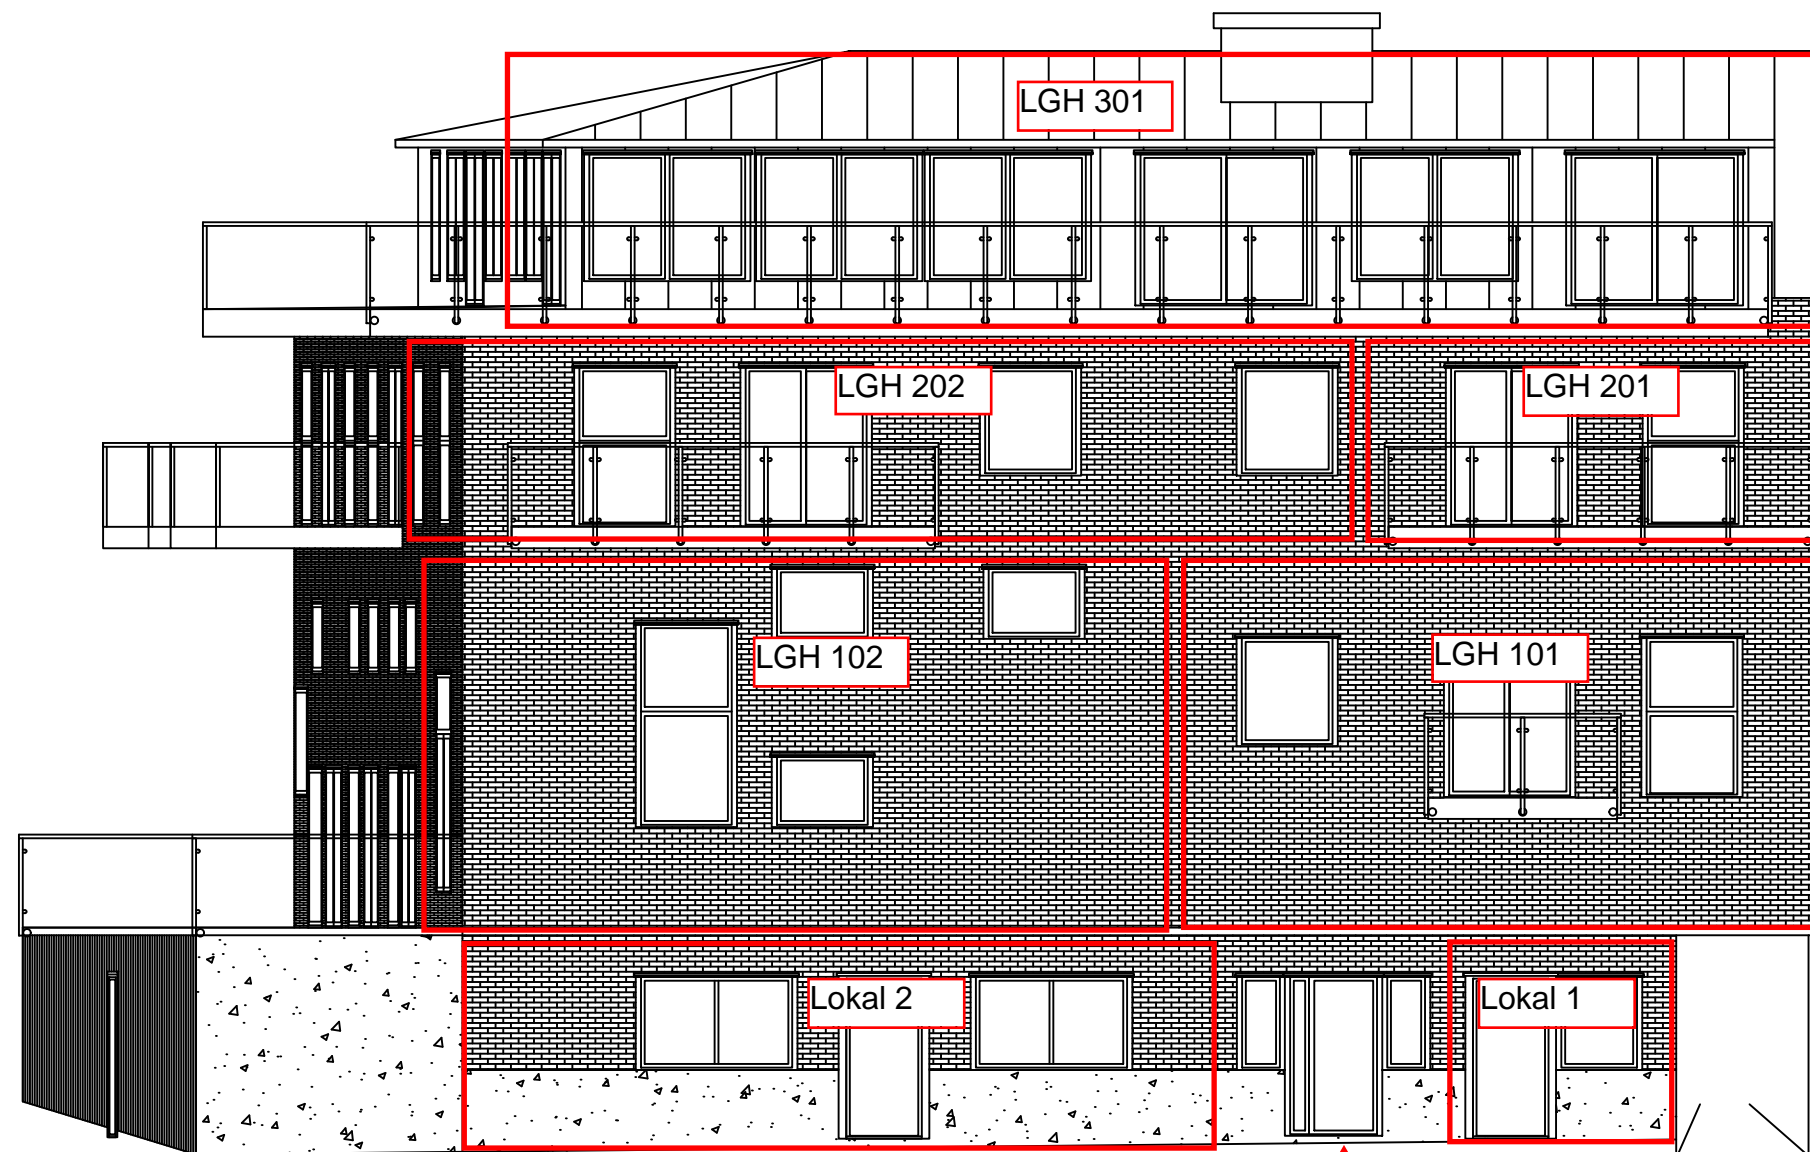


FASAD MOT VÄSTER
1:100


Entré lgh
1.01
1.02
1.03
2.01
2.02
2.03
3.01
3.02

Entré lgh
1.04
1.05
2.04

BET	ANT	ÄNDRINGEN AVSER	DATUM	SIGN
RELATIONSHANDLING				
Kv. Långan Strömstad				
Anders Henriksson: 070-7820104 Jonas Stranne: 070-6596085				
 stranne & henriksson bksh.se				
UPPDRAG NR	RITAD AV / KONSTR AV	UPPDRAGSLEDARE		
1128	JS† JS†	JS†		
DATUM	ANSVARIG			
2019-03-15	Jonas Stranne			
OMBYGGNAD LÄGENHETER				
FASADER				
FASAD MOT VÄSTER				
SKALA	NUMMER	BET		
1:100 (A3)	A-40.3-102			

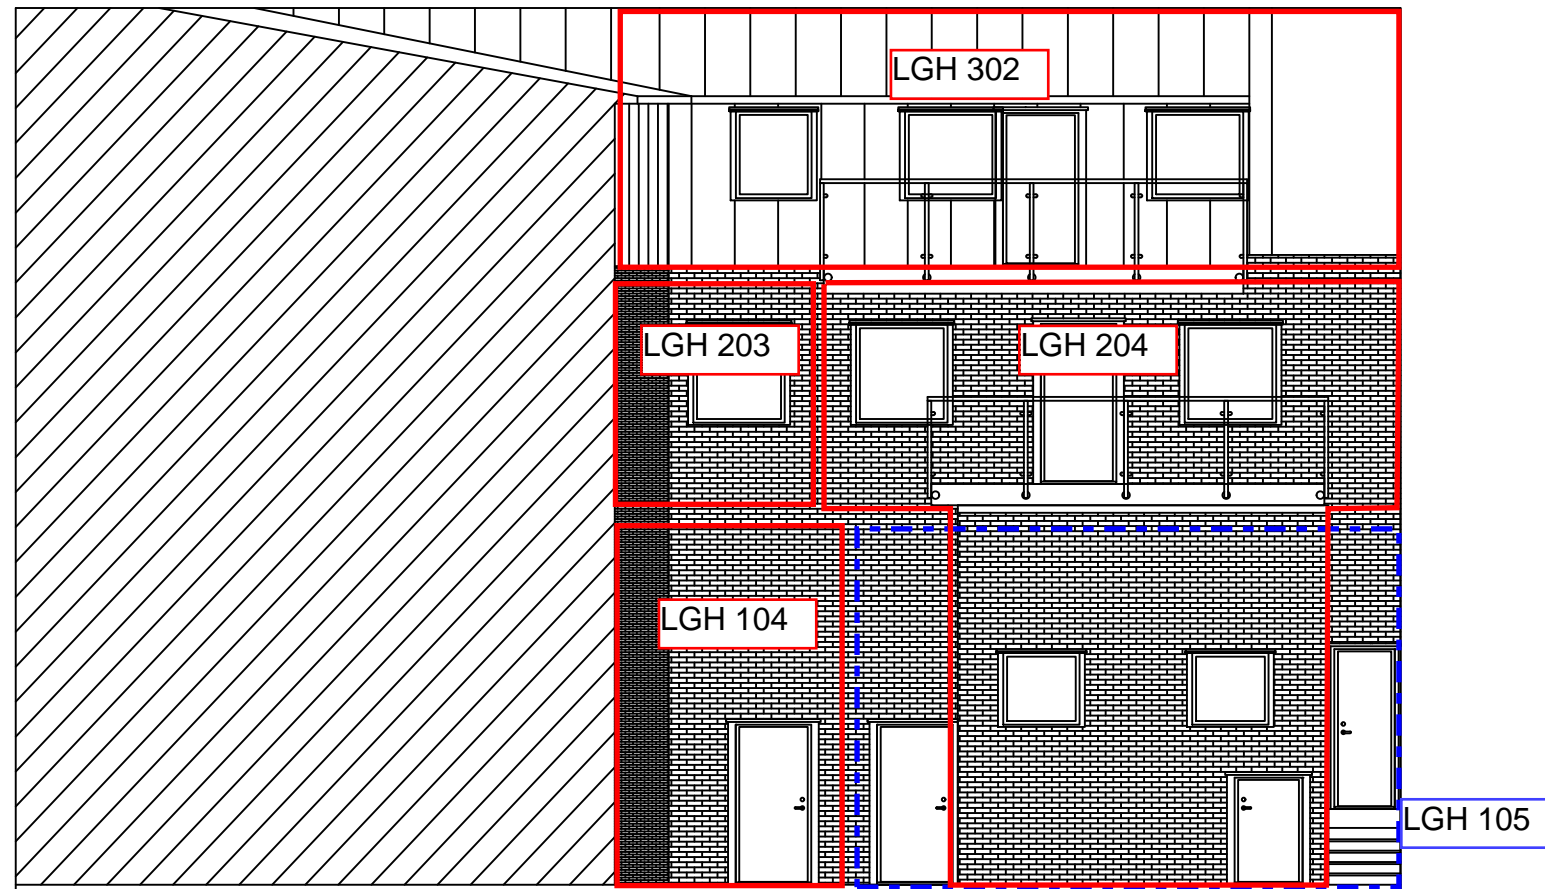

FASAD MOT SÖDER
1:100

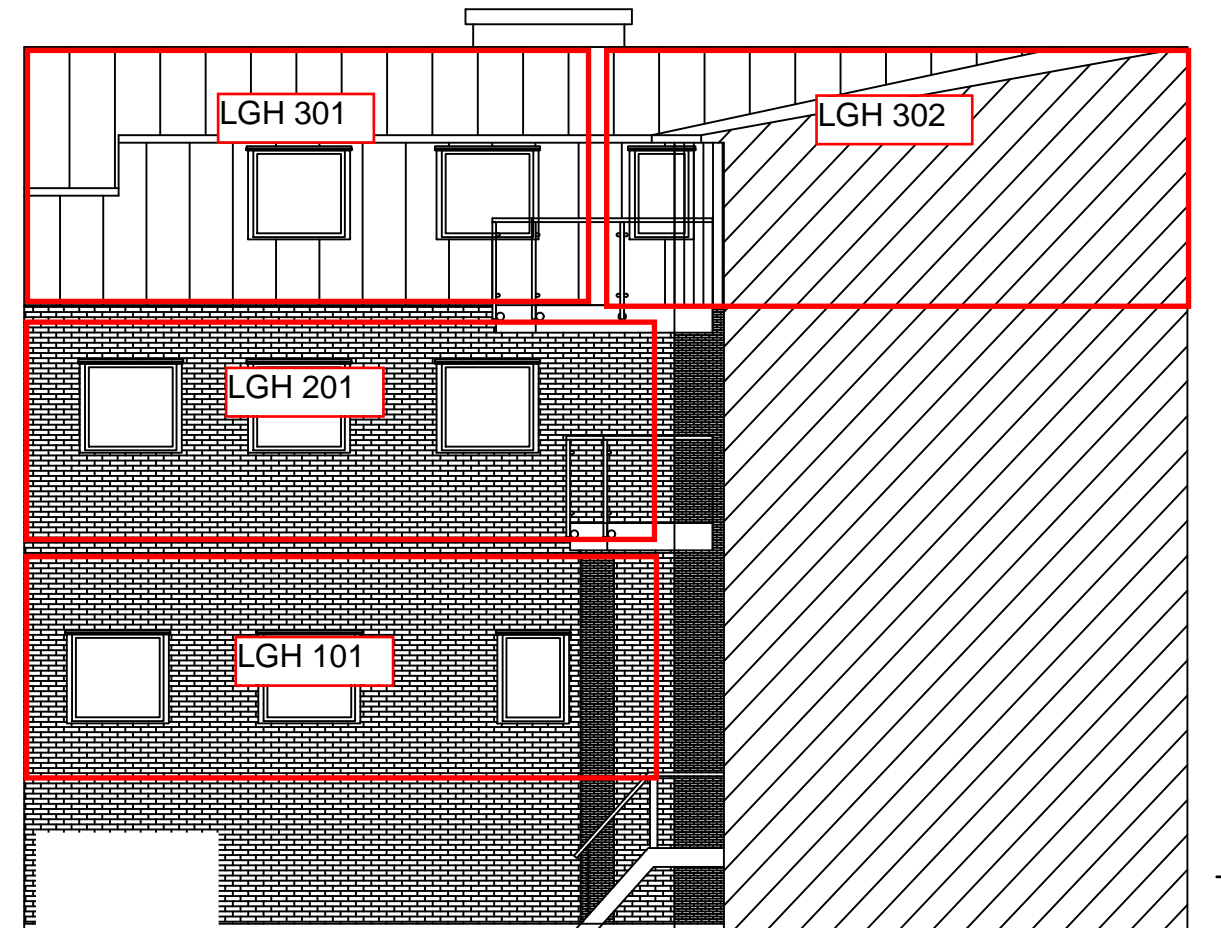

FASAD MOT ÖSTER
1:100

BET	ANT	ÄNDRINGEN AVSER	DATUM	SIGN
RELATIONSHANDLING				
Kv. Långan Strömstad				
Anders Henriksson: 070-7820104 Jonas Stranne: 070-6596085				
 stranne & henriksson bksh.se				
UPPDRAG NR	RITAD AV / KONSTR AV	UPPDRAGSLEDARE		
1128	JS† JS†	JS†		
DATUM	ANSVARIG			
2019-03-15	Jonas Stranne			
OMBYGGNAD LÄGENHETER FASADER FASAD MOT INNERGÅRD				
SKALA	NUMMER	BET		
1:100 (A3)	A-40.3-103	.		