

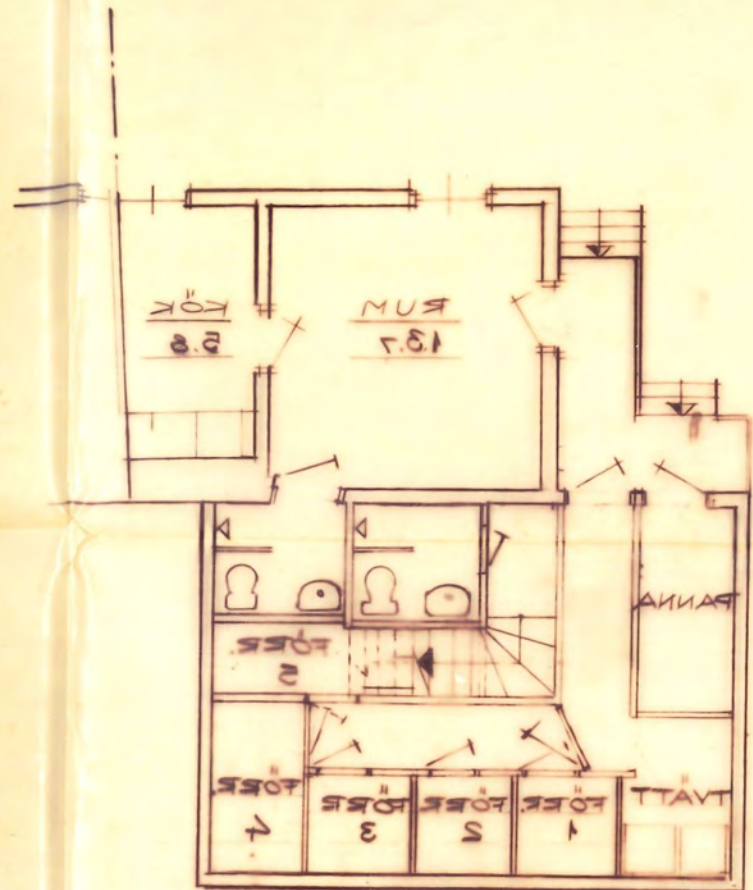


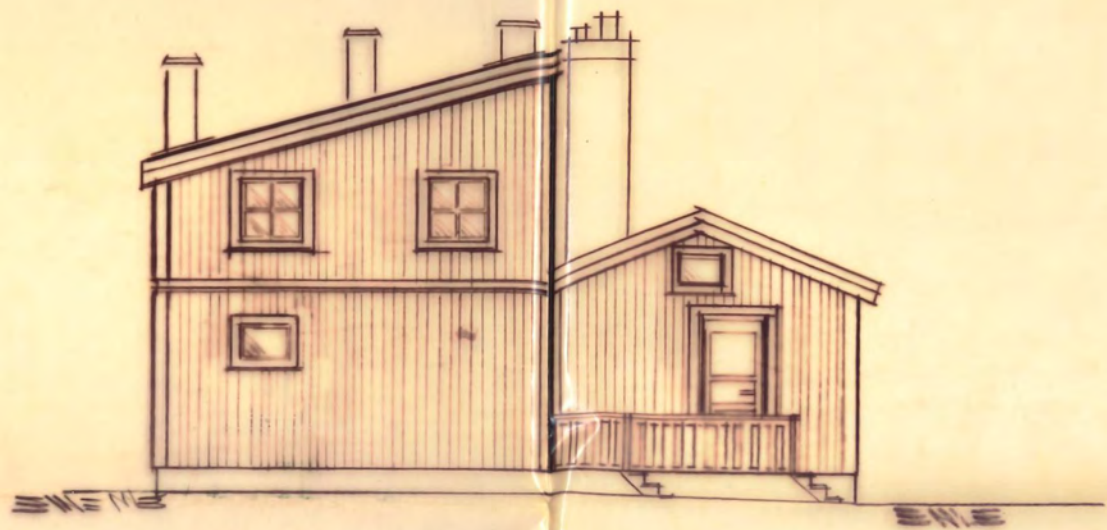

BOTTENPLAN

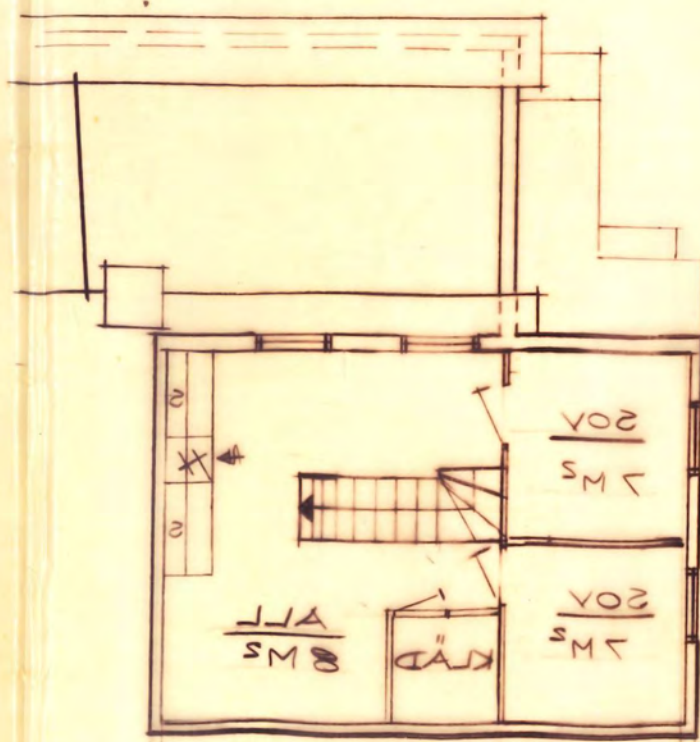

Wit, smukt
840515
m

FÖRSLAG TILL OM- OCH TILBYGGNAD AV BOSTADSHUS, LÖNNEN 14, STRÖMSTAD

FASADER & SEKTION 1:100

SITUATIONSPLAN 1:400

STD 83.04.26 ASH

REV 84.06.11


2 (3)



FASAD MOT SÖDER




FASAD MOT NORR

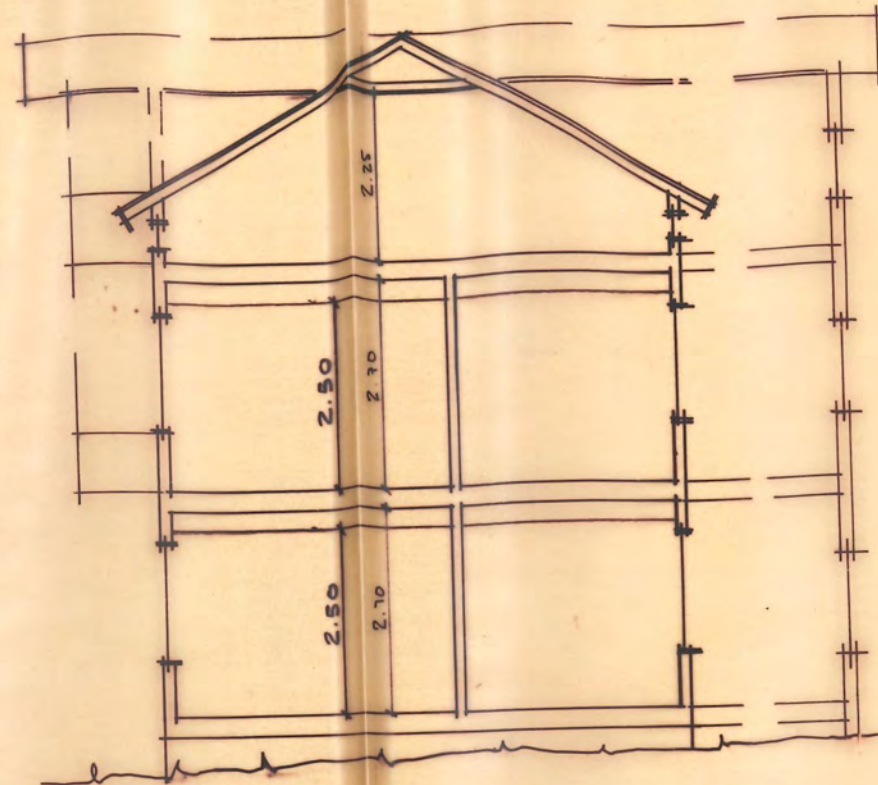

SEKTION

BALCONI, DW
840712


AM

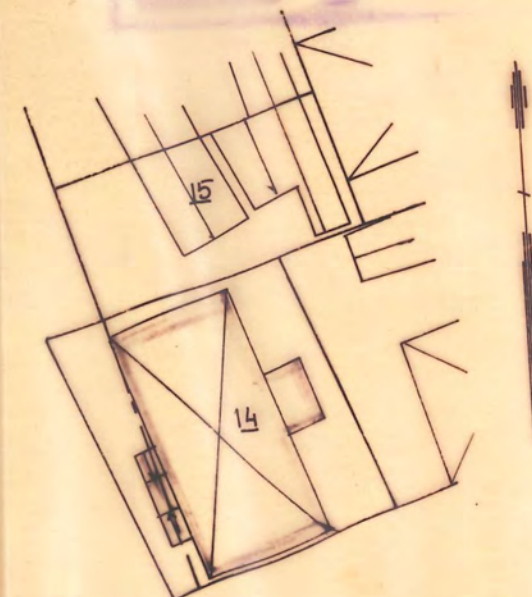

STRÖMSTADS KOMMUN	
Byggnadsnämnden	
1984-06-15	
Diarienumr	Diariplanbeteckn
Utgått år	


Tillhör Strömstads byggnadsnämnde
 protokoll 1983-08-10 § 335

Donna Nilsson

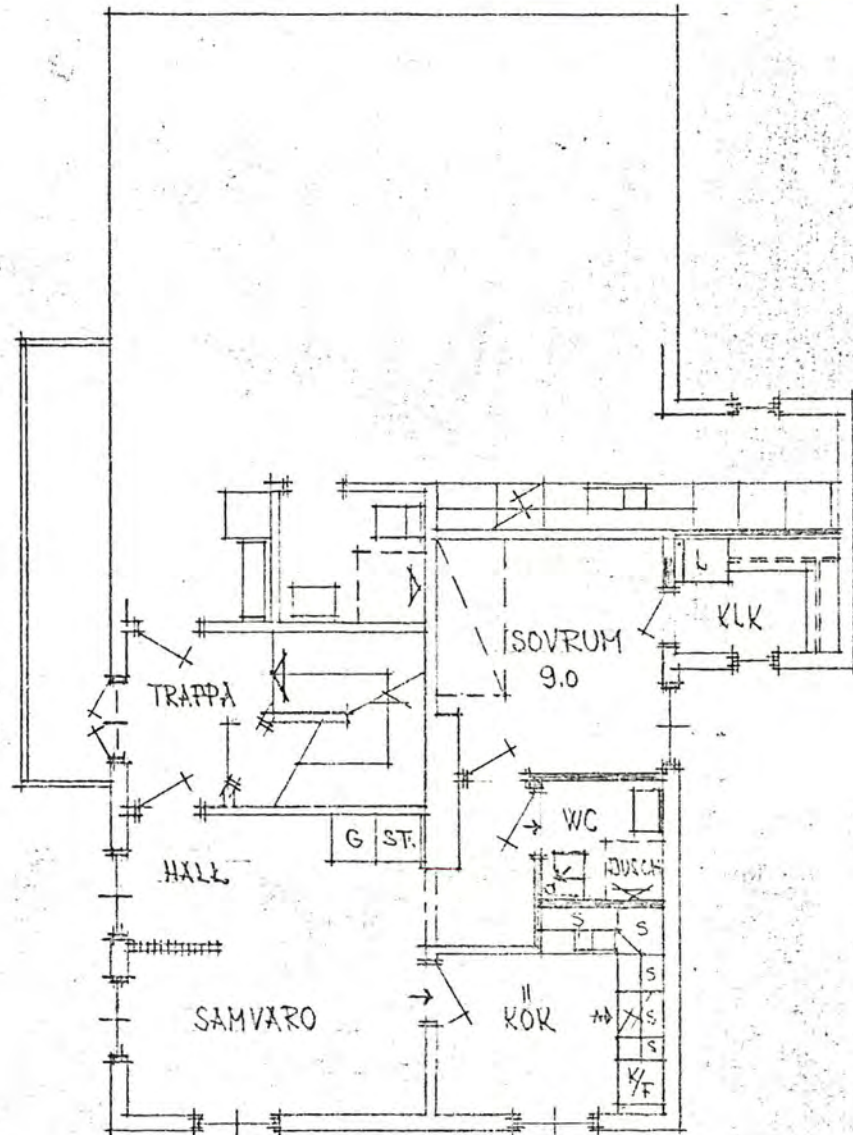

ENTRÉPLAN o MELLANPLAN

ROTCON 019 / 125083	BOSTADSHUS	LÖNNEN 14 STRÖMSTADS KOMMUN TORGHY OLSSON	
RITAD AV <i>Paul</i> RITNUM 830803		INNEHÅLL ANDRAD PLANLÖSNING	SKALA 1:100 RITNUM 6

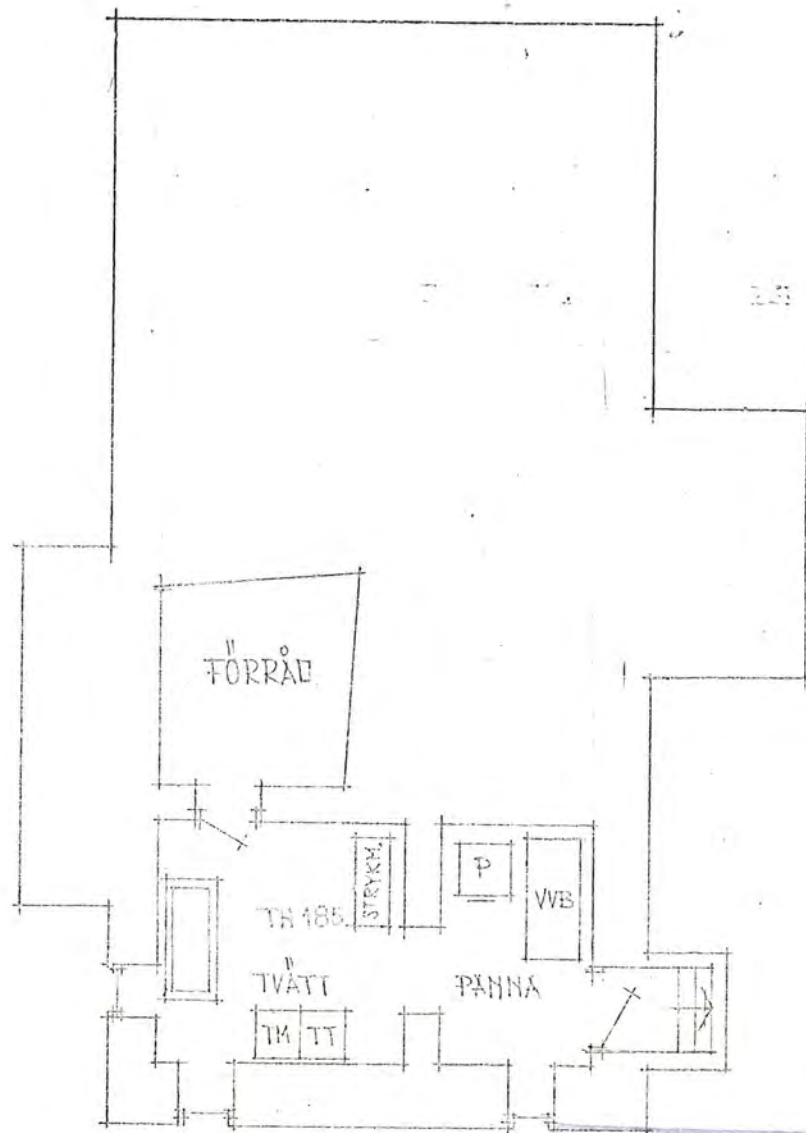

KÄLLARPLAN

Tillhör Strömstads byggnadsnämnds
protokoll 1983-08-10 s 335

Mon. Olsson

ROTCON

019 / 125083

BOSTADSHUS

LÖNNEN 14
STRÖMSTADS KOMMUN
TORCHY OLSSON

RIKAD AV

Stad

DATEM

830808

INNEHÅLL



UPPMÄTNINGSRITNING

SKALA

1:100

RIKAD AV

5

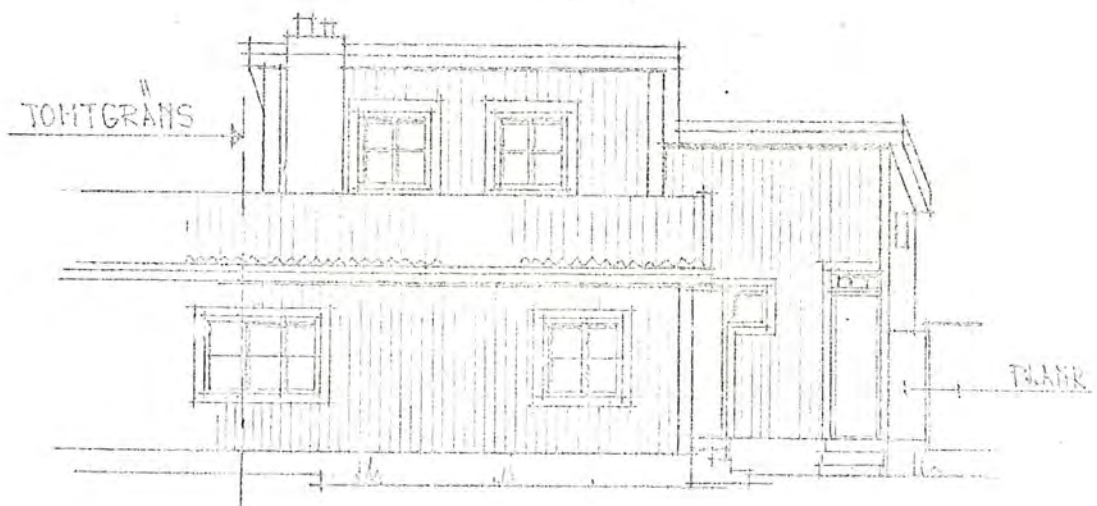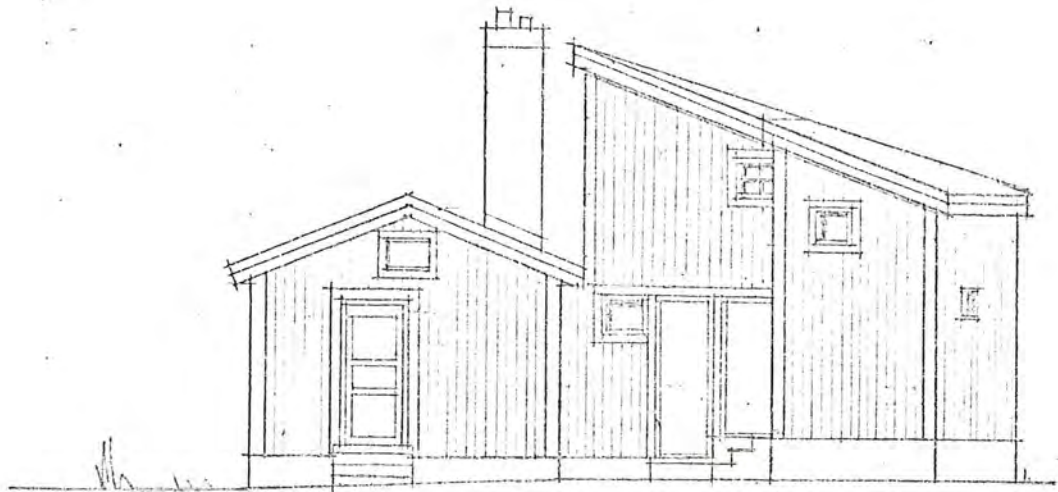

Strömstads byggnadsnämnd
 protokoll 1983-08-10 s. 335
Anna Nilsson

ROT:CON
 013 / 125083


RITAD AV *Teal*
 DATUM 830806

FÖRRÄUSBYGGNAD

LÖNNEN 15
 STRÖMSTADS KOMMUN
 TORCHY OLSSON

INTEHÅLL TASMRITNING

SKALA
 1:100
 RITAD
 4

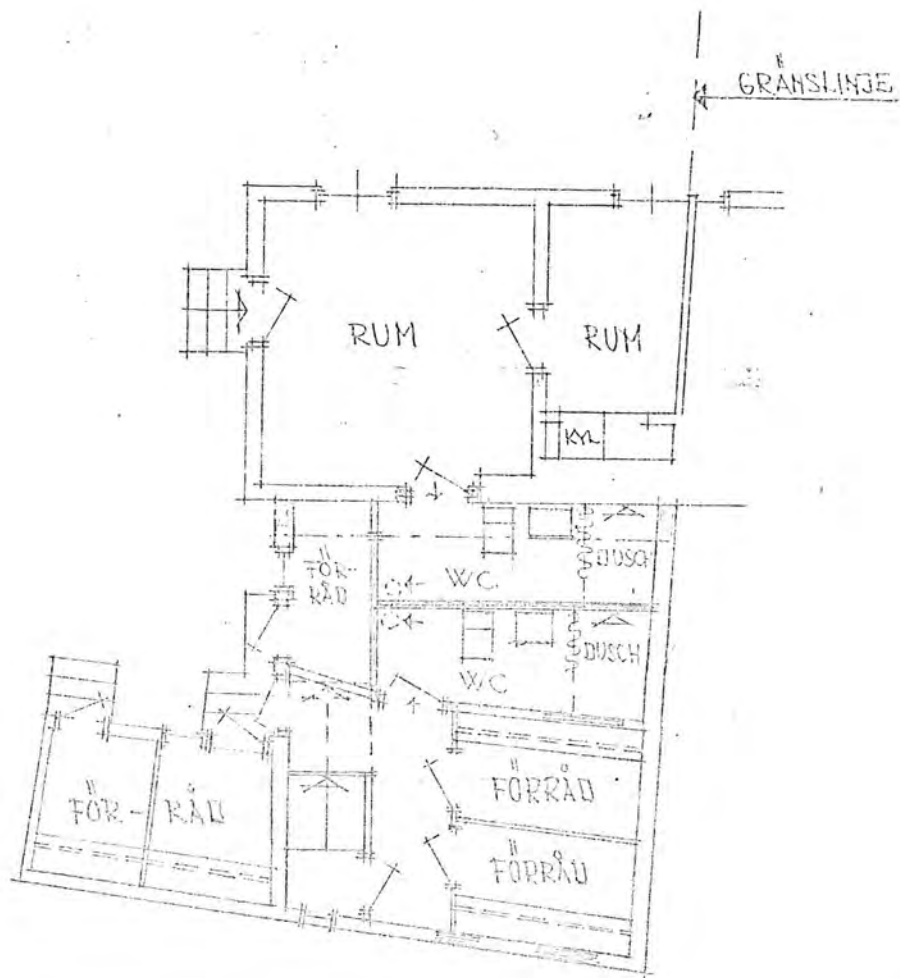

BOTTENPLAN

Tillhör SNE anslutnings bygg och tekniska
protokoll 1983-08-10 § 335

Monica Håkner

ROICON

019 / 125083

RITAD AV

Paul

DATUM

830806

FÖRKÄNBYGGNAD

LÖNNEN 15

STRÖMSTADS KOMMUN


TORGENY OLSSON

INNEHÅLL

ÖMBYGGNAISKITHING

BYGGNAD

BYGGNAD

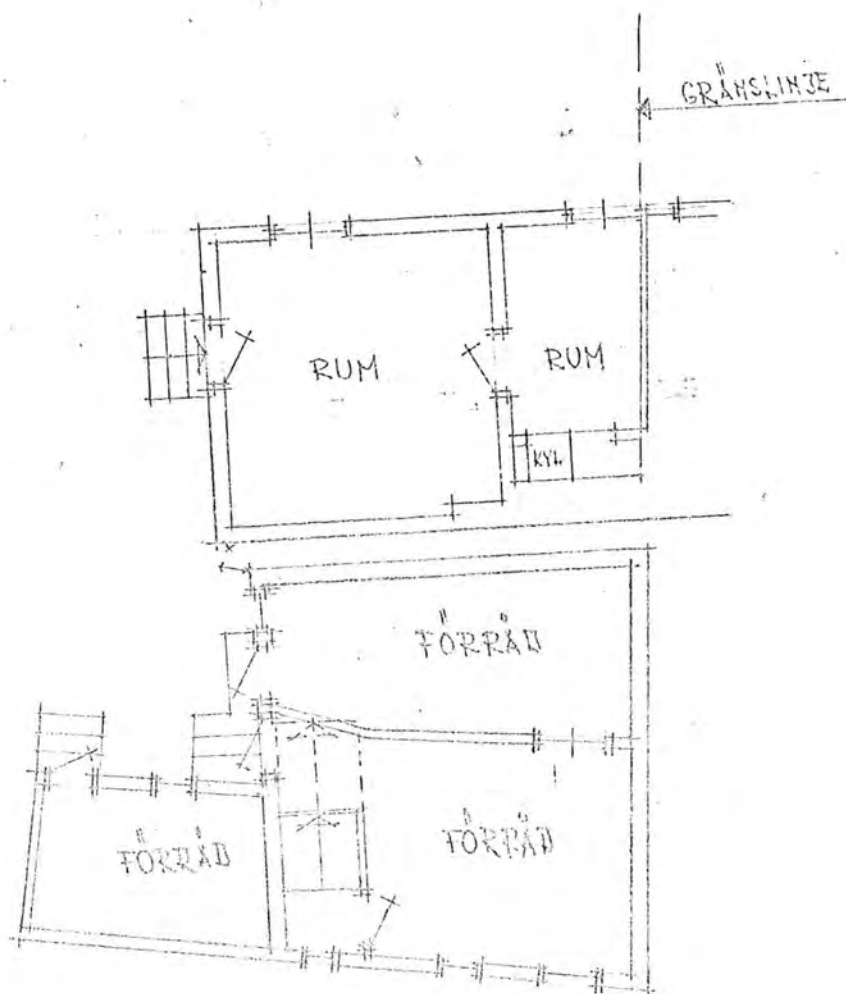

BOTTENPLAN

Tillhör Strömenads byggnads nämnda
protokoll 1983-08-10 s 335

W. N. N.



ROTCON

019/125083


TEKNIK AV

FÖRRÄDSBYGGNAD

LÖNNEN 15
STRÖMSTADS KOMMUN
TORCHY OLSSON

PROJEKT

BYGGNADSRITNING

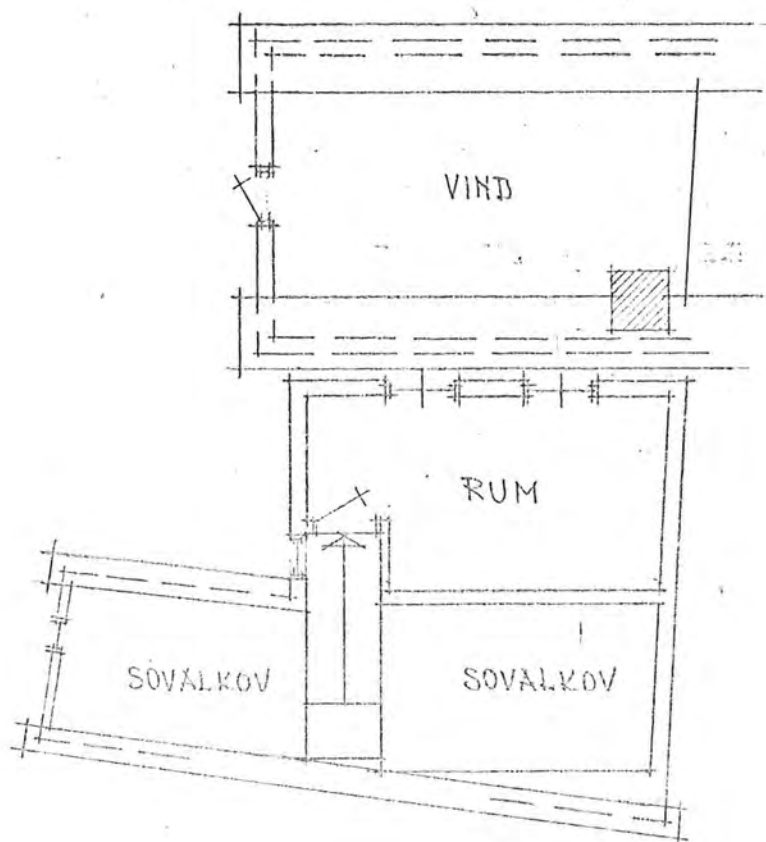

ÖVREPLAN

Strömstads byskanslärare

1963-08-10

335

Alma Wilma

ROTCON

015/123083

RITAD AV

Paul

BYGGH

830806

FÖRRÄDSEBYGGN.

LÖNNEN 15

STRÖMSTADS KOMMUN

TORCHY OLSSON

INNEHÅLL


UPPRÄTTNINGSRITNING

SKALA


1:100

RITNING


2

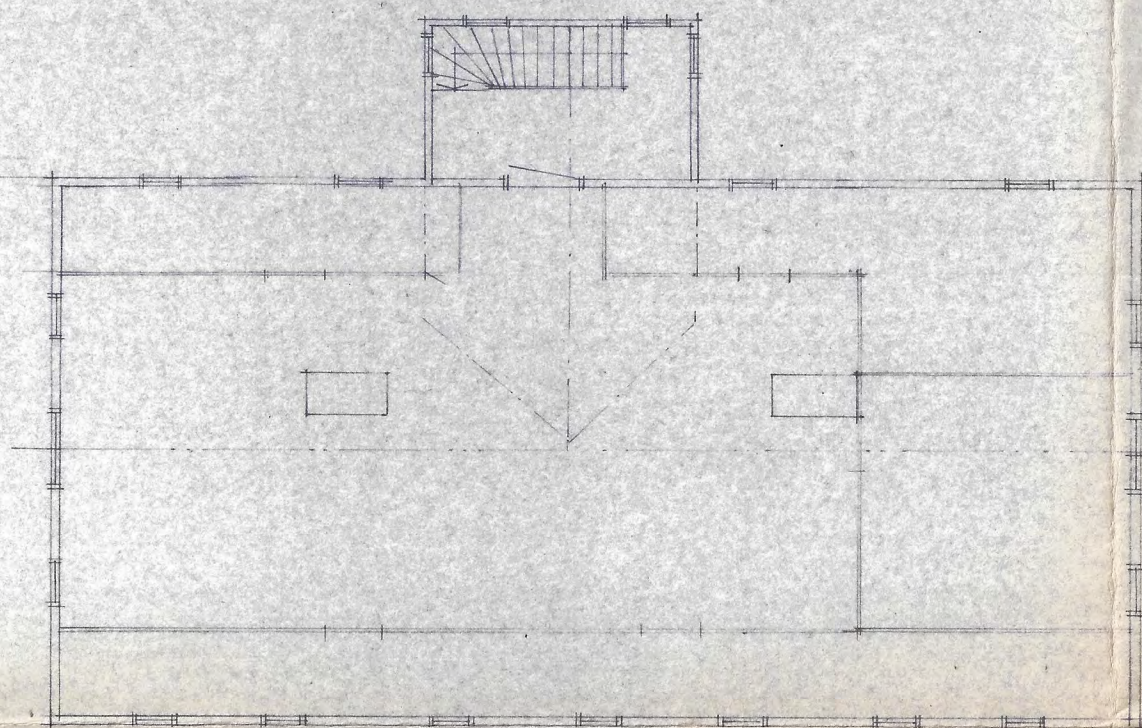


rudd

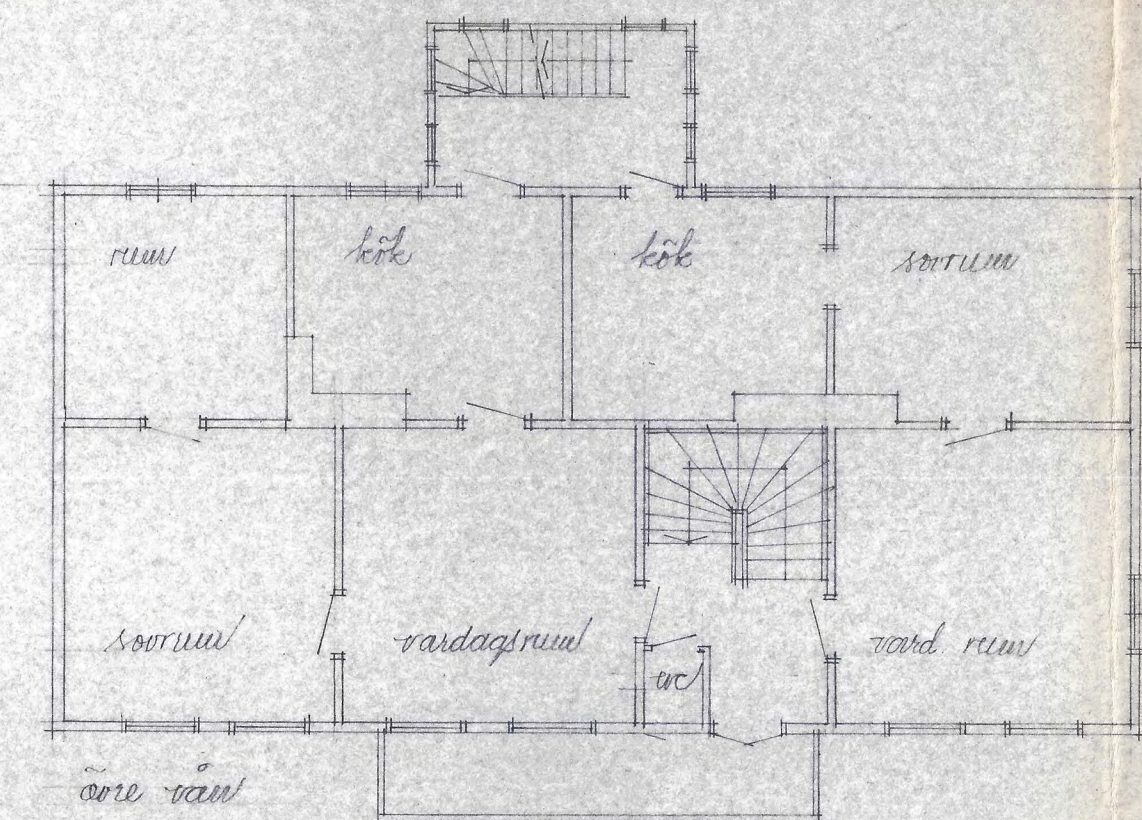

övre vän

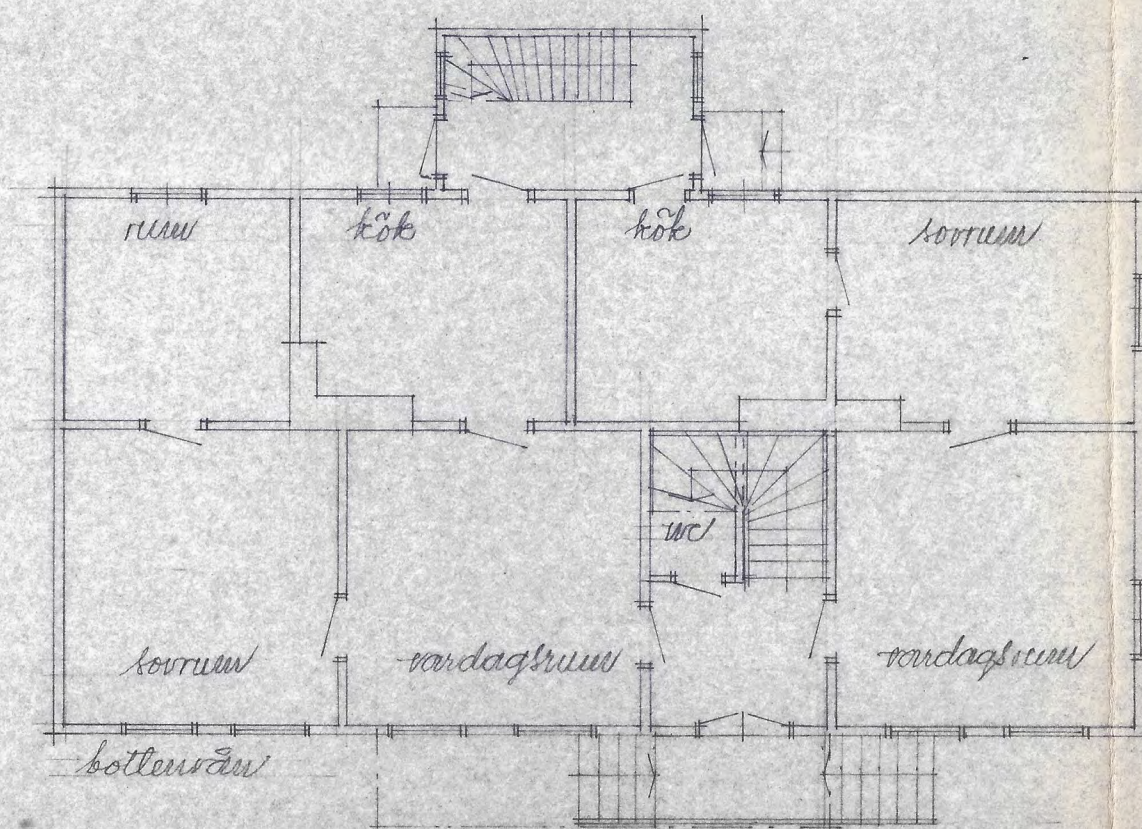

bottnisvän

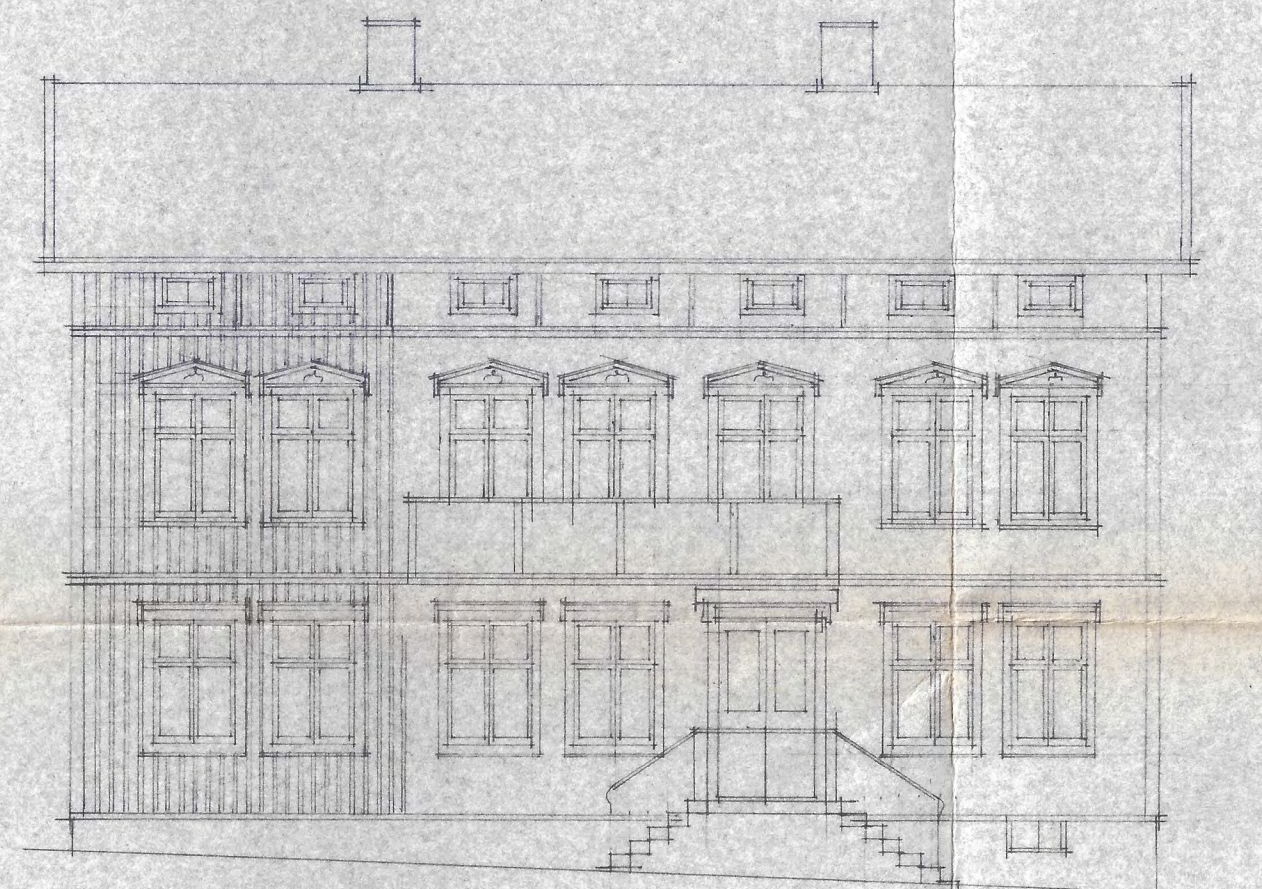

fasad mot gården




fasad mot köket




fasad mot gatan



fasad mot norr

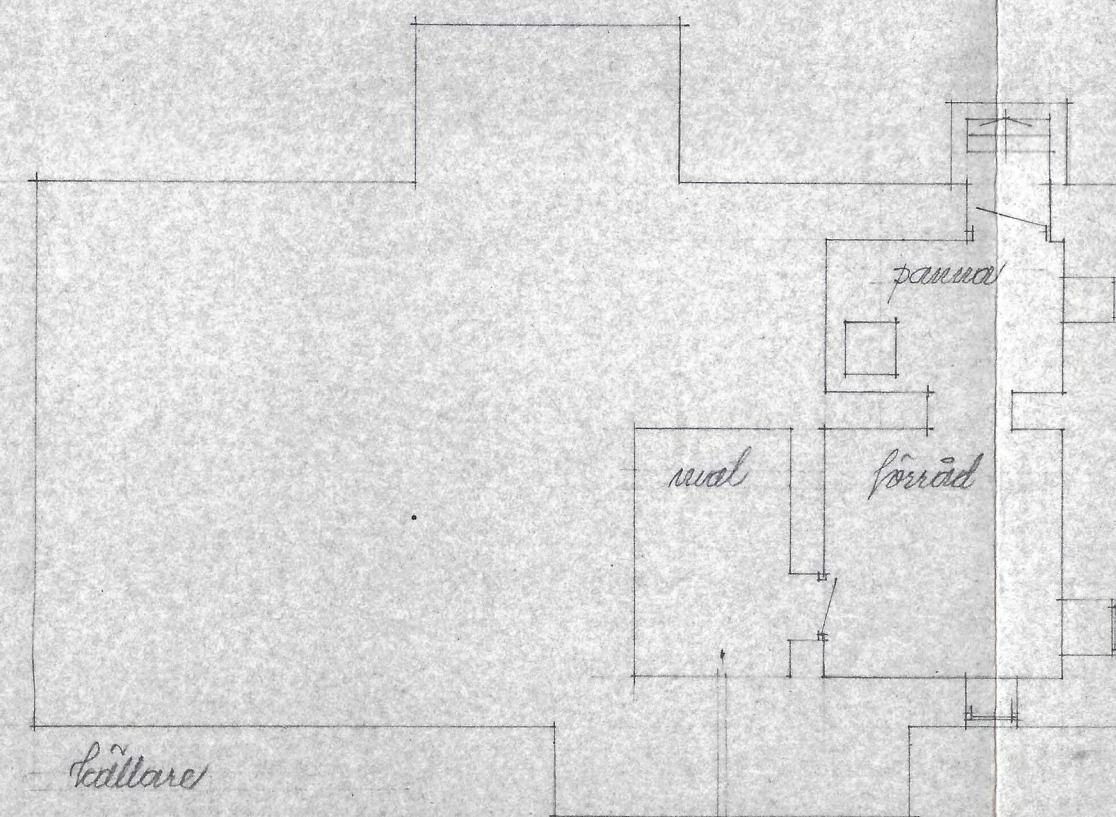






källare

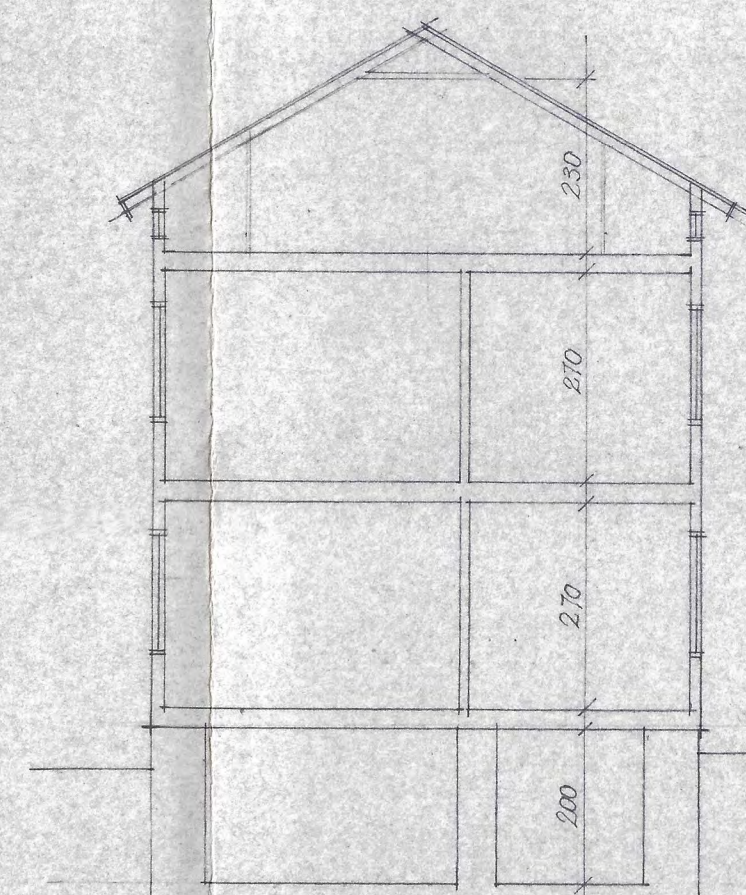

sektion


Tillhör Strömstads byggnadsnämnds
protokoll 1975-08-20 § 383
Olom Petters
Byggnadsnämndens sekre.

Kr Lönnevi nr 14-15 Strömstad
Relationsritning skala 1:100
Uddesalla den 25 maj 1975
Fr. Gernman

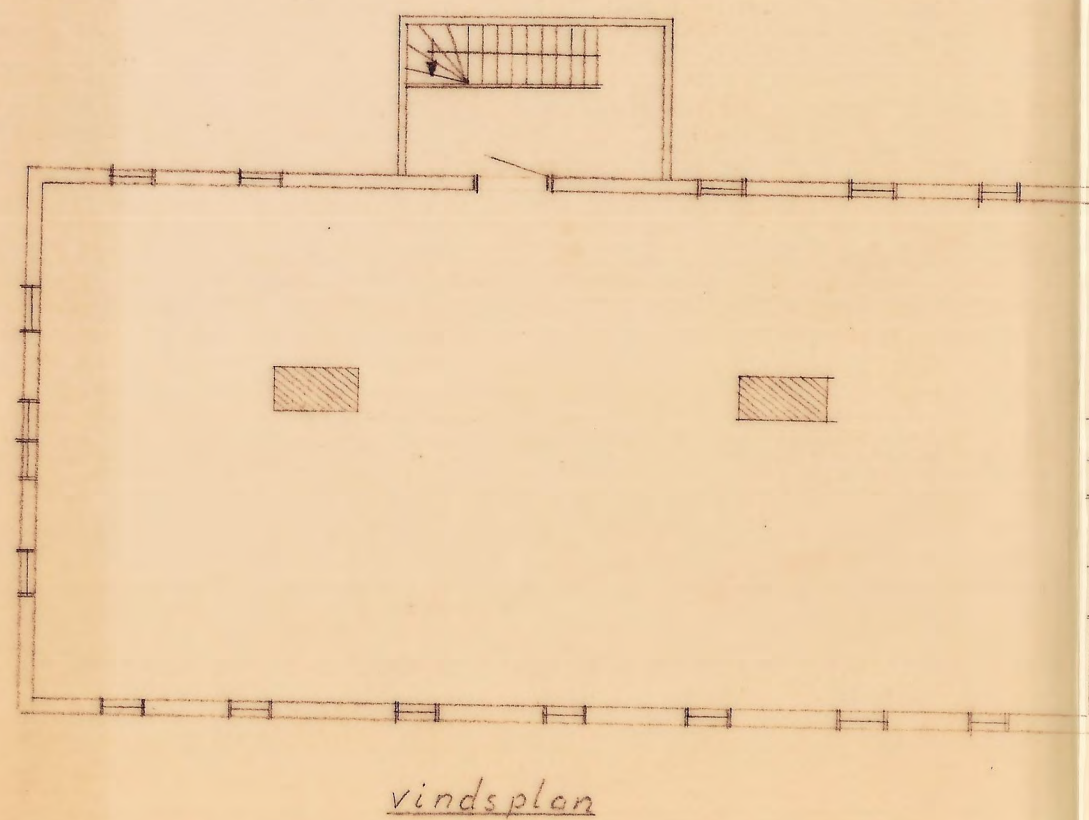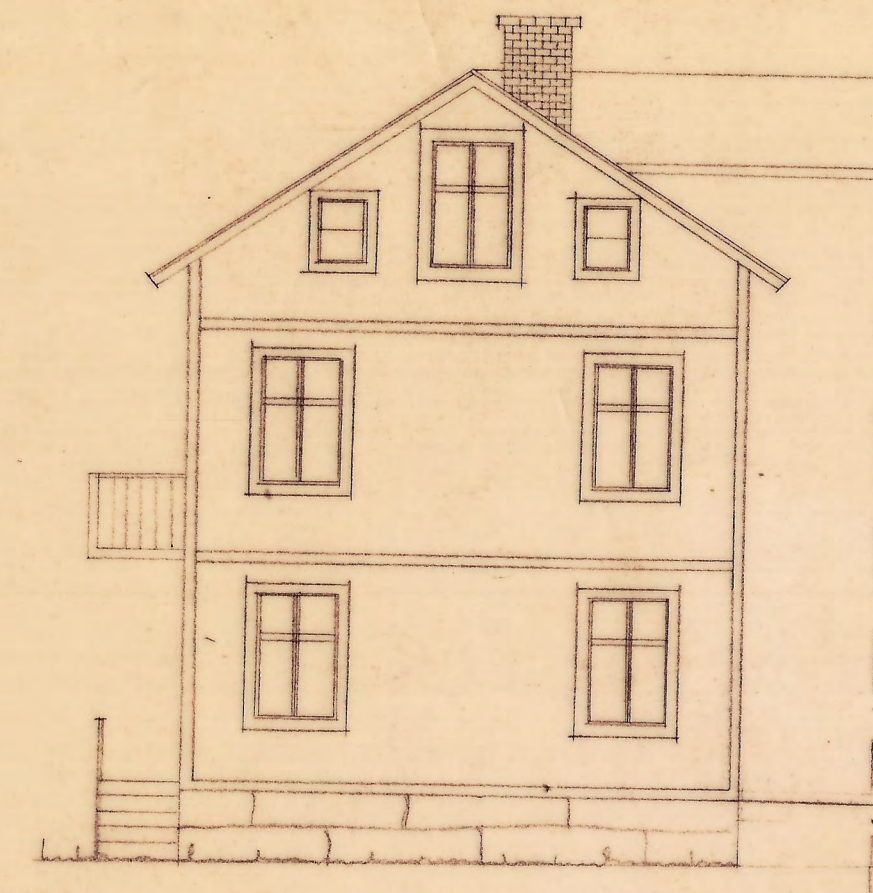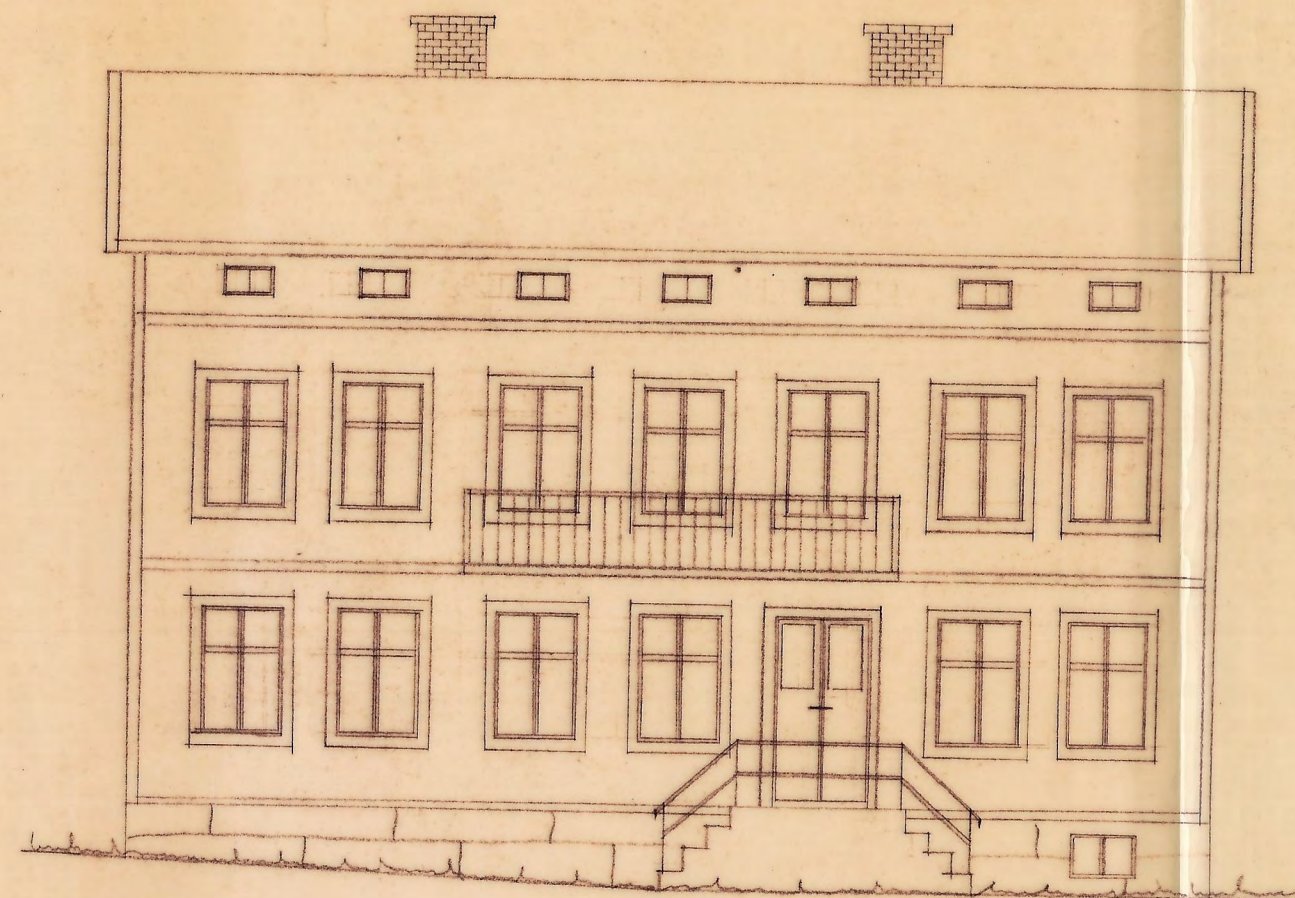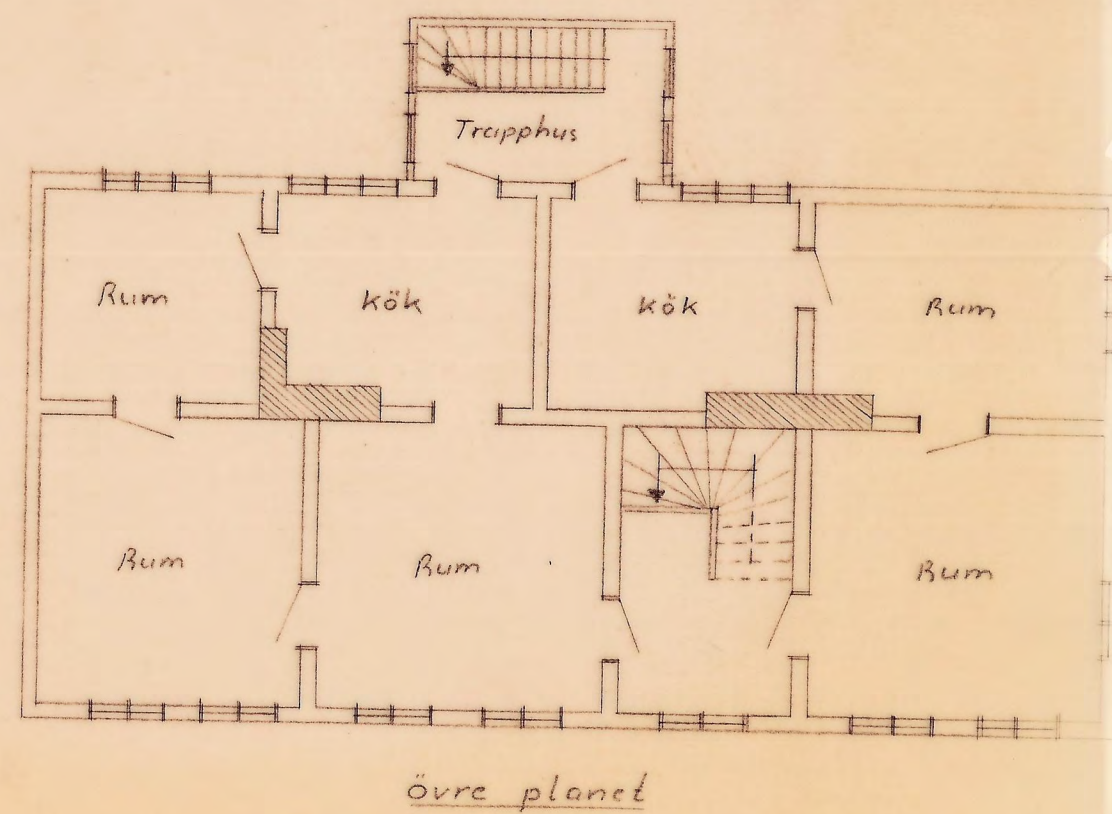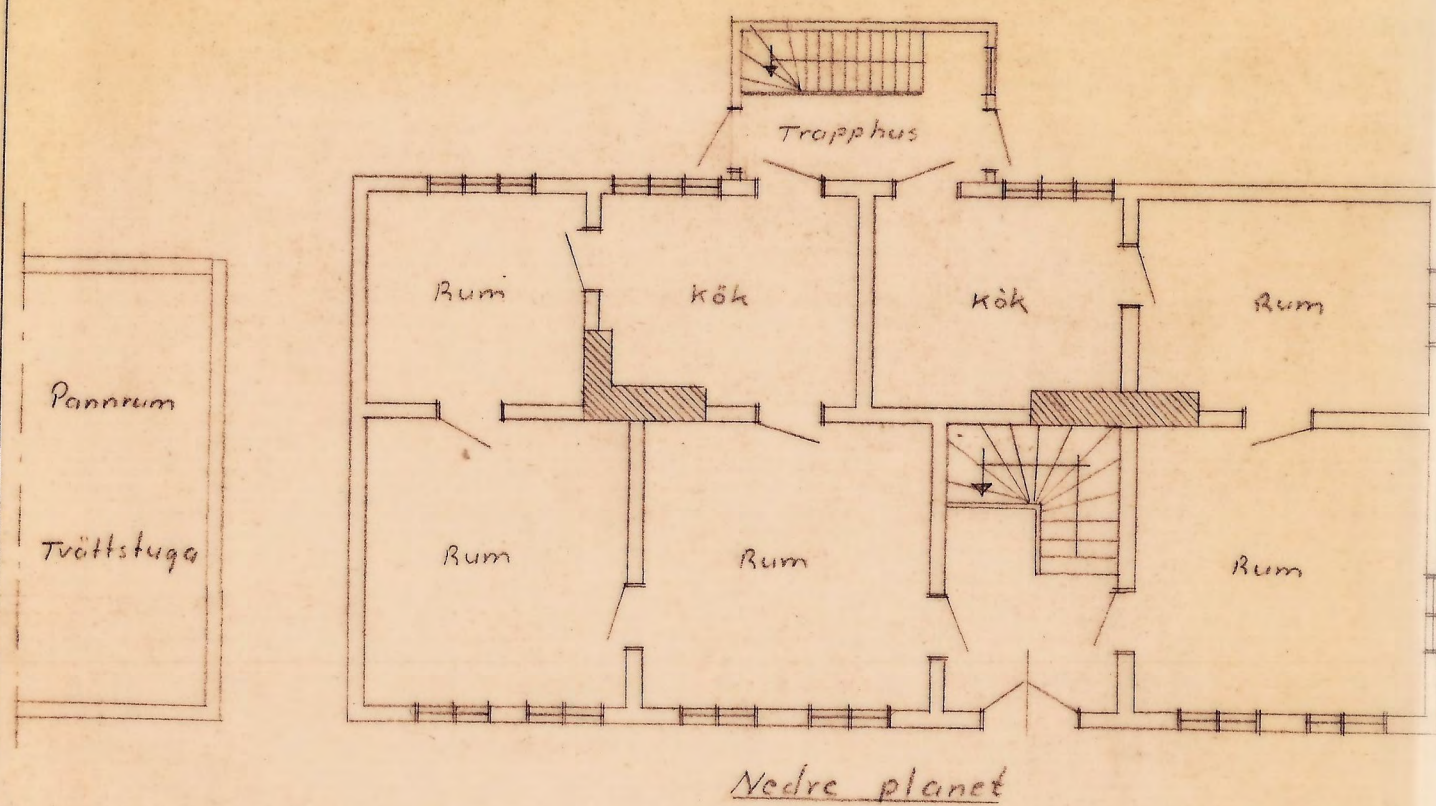

Tillhör Strömstads byggnadsnämnds
protokoll 12/4 1967 S 134
Per Englund
Byggnadsnämndens sek.


Nuvarande utseende av kv
Lönner tomt nr 14 Strömstad
Skala 1:100
Strömstad den 3.4 1967 Per Englund

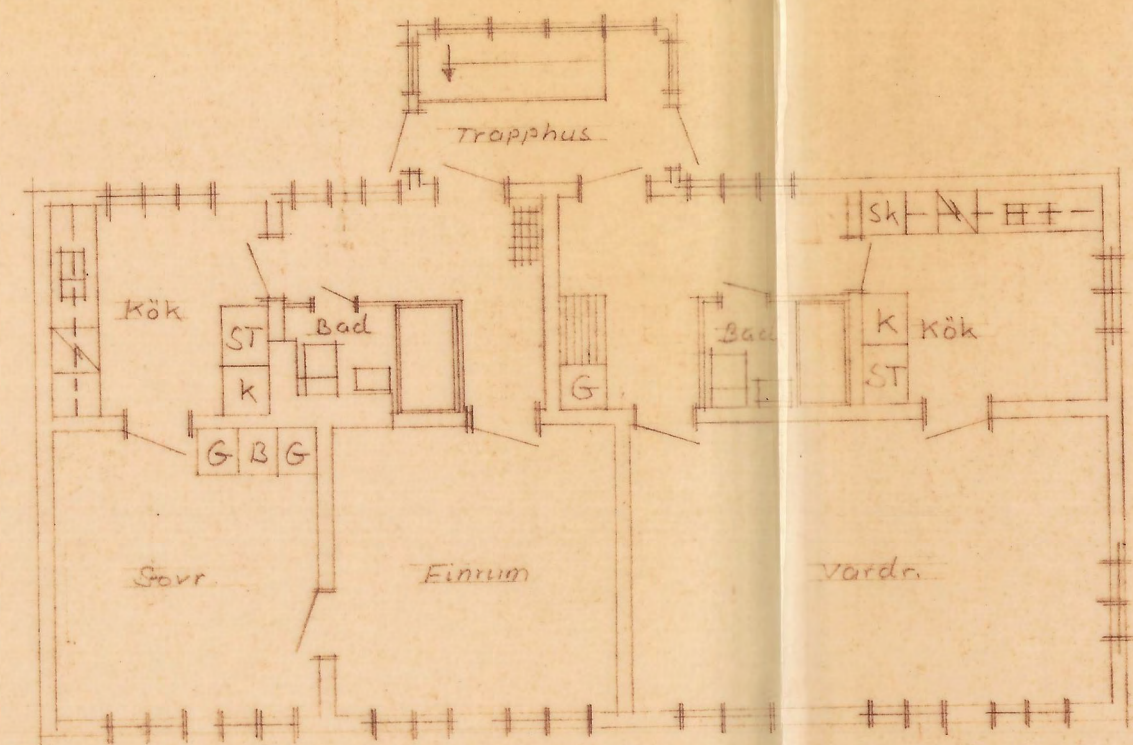

Planritning över övre och nedre planet




Mot väster

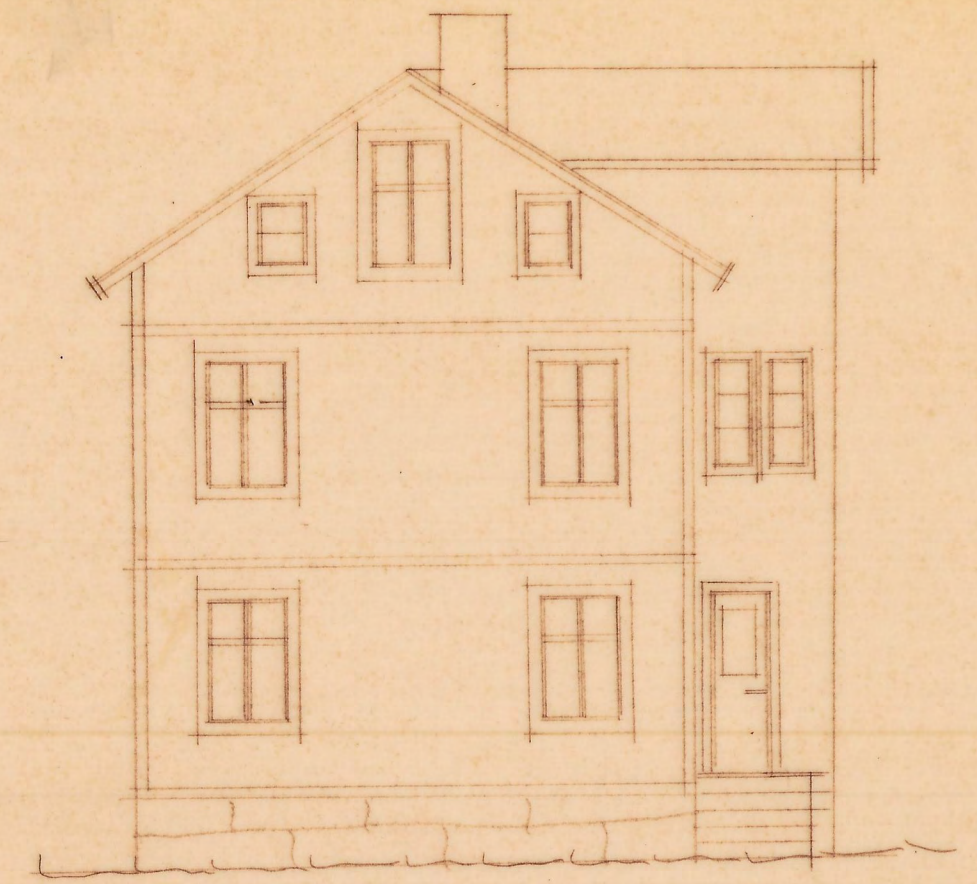


Mot söder



Mot öster

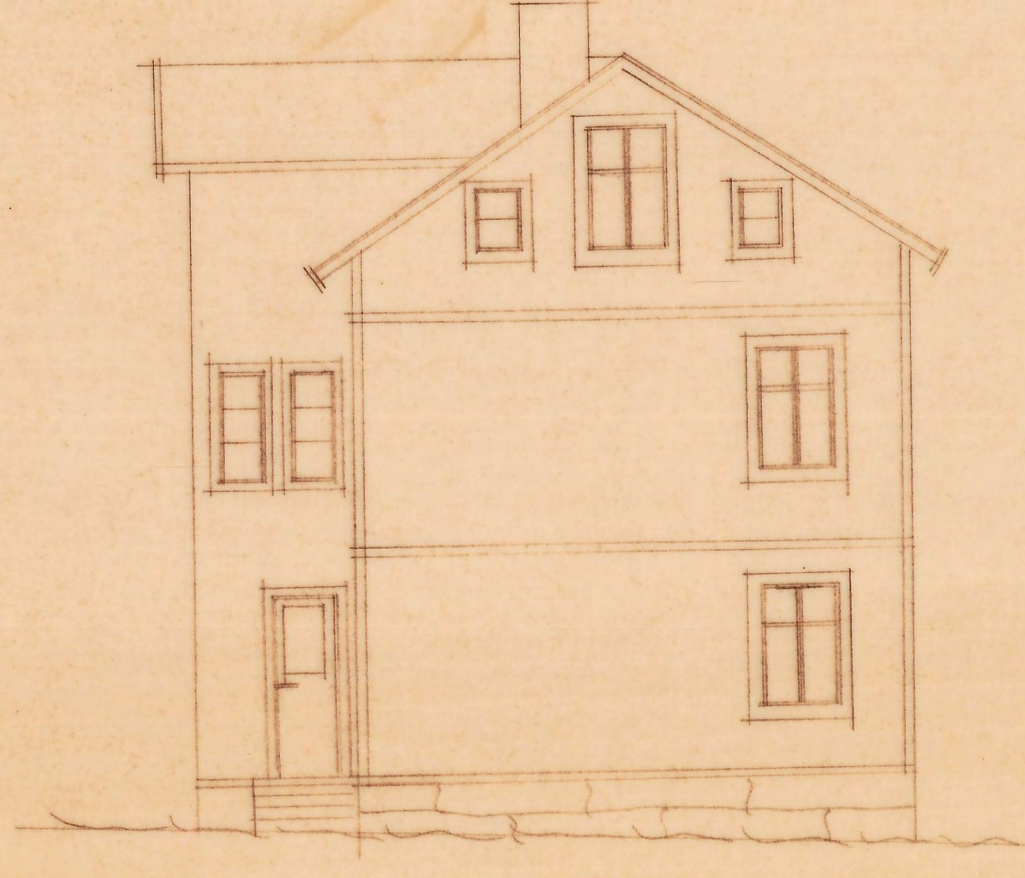


Mot norr

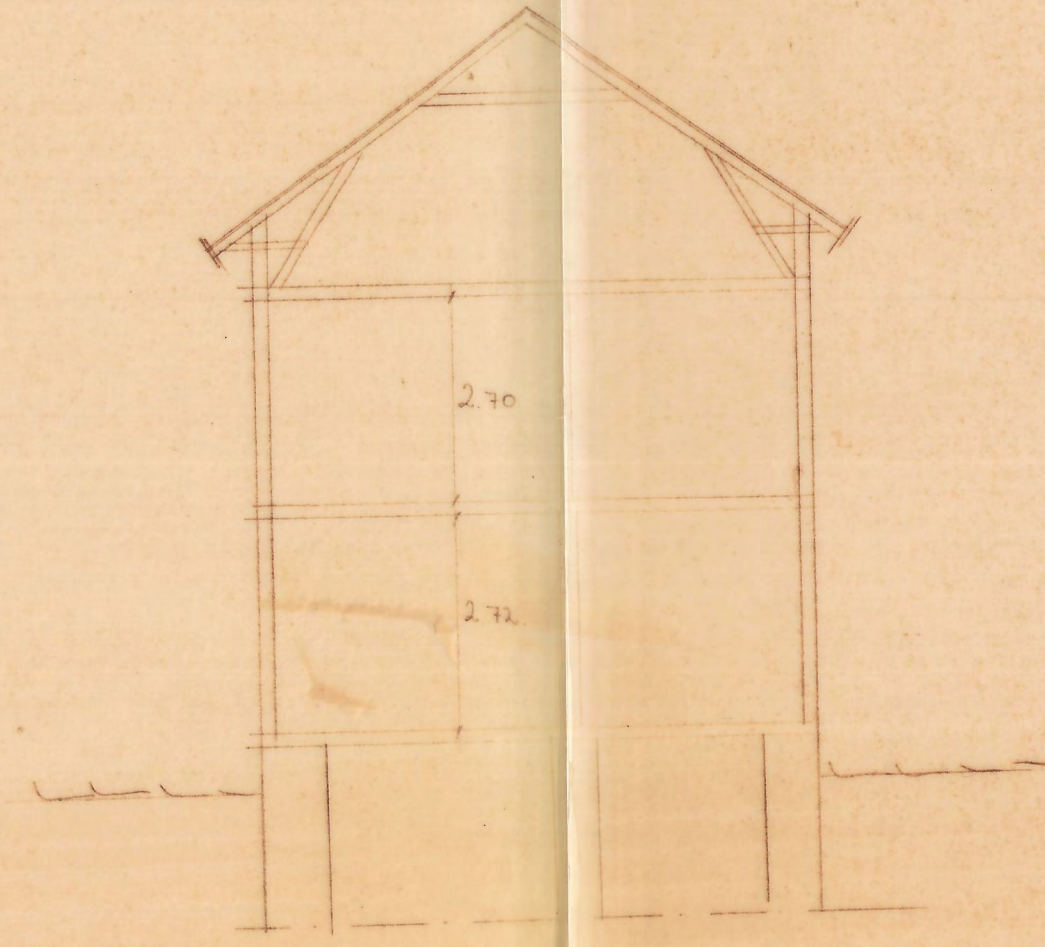


Sektion

Blivande utseende av
fastighet å tomt nr 14 i
kv Lönner Skala 1:100
Strömstad den 4.3.1968
Per Ingemar

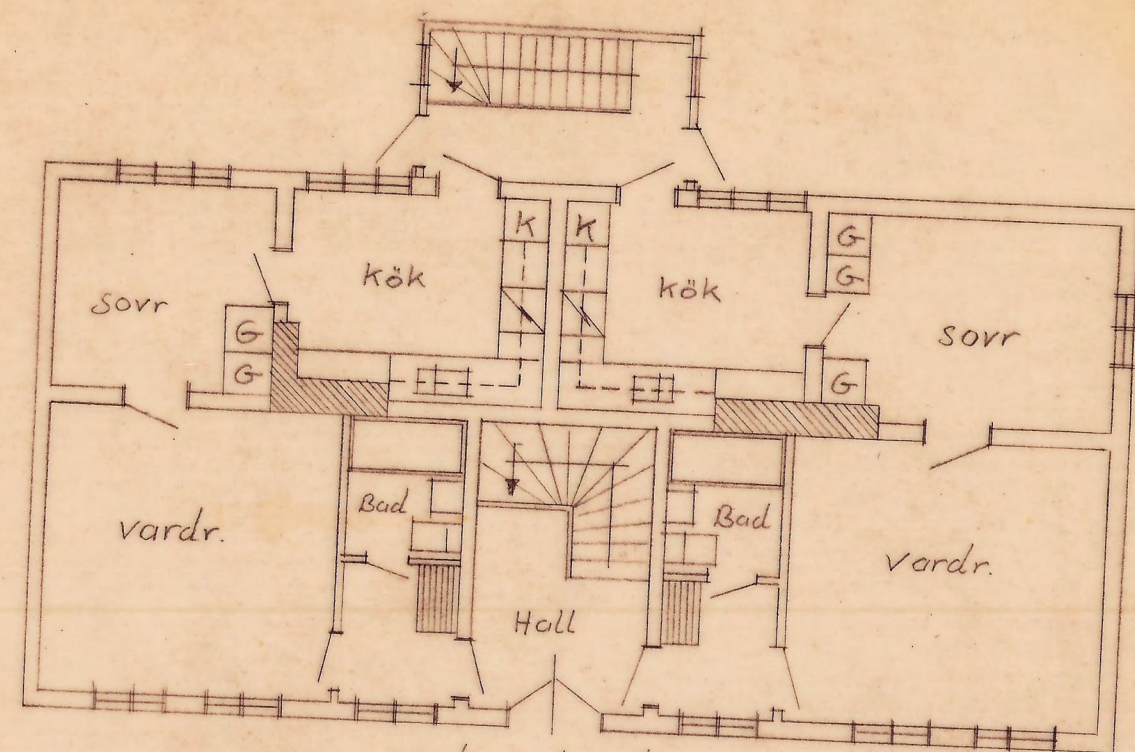


Nedre planet

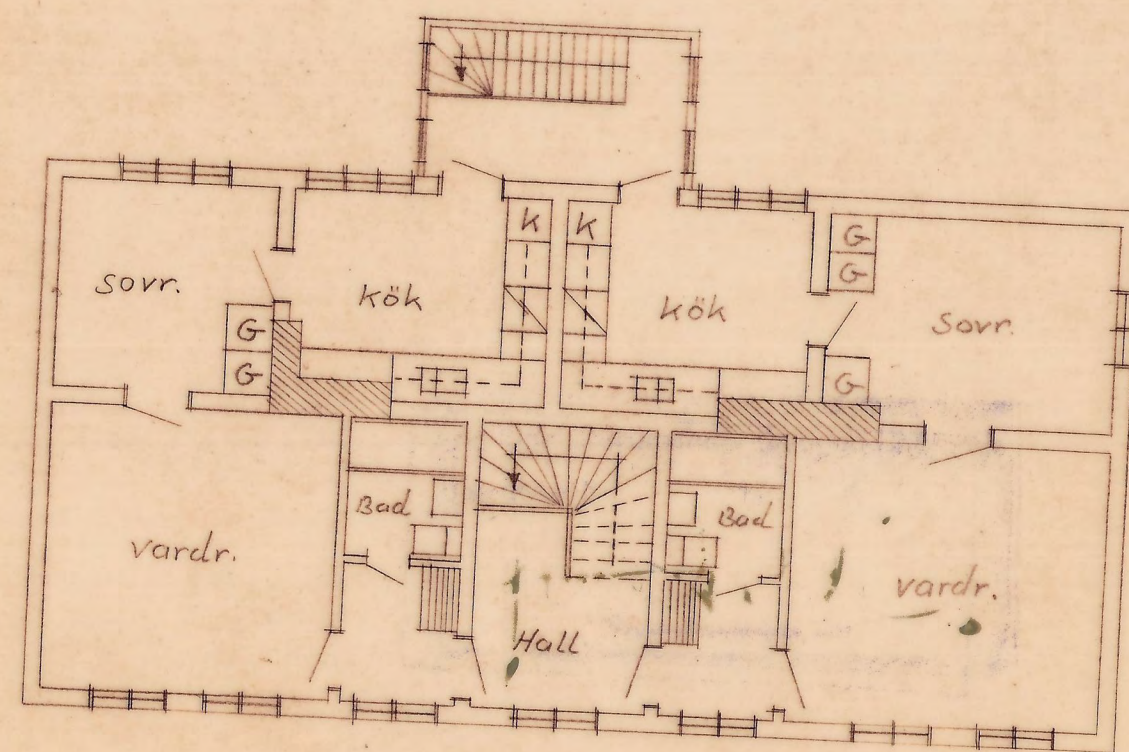


Övre planet




Fasad väst

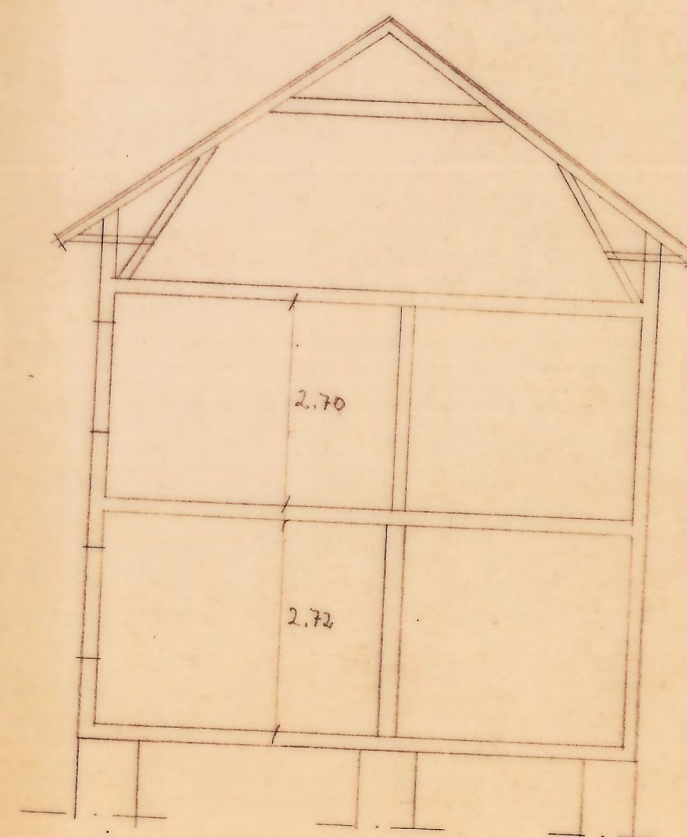


Sektion

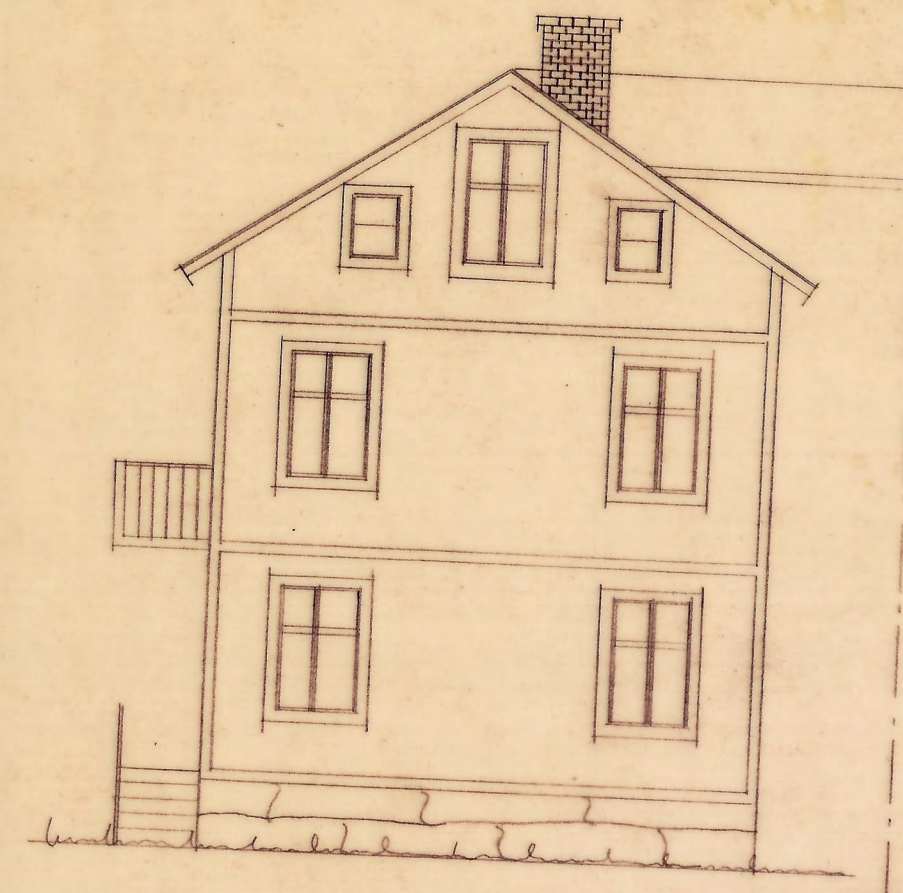


Fasad syd

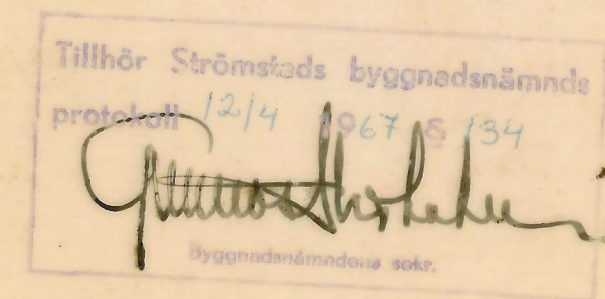


Blivande utseende av kv
Lönner tomt nr 14 Strömstad
Skala 1:100
Strömstad 4.4.67 Per Englund

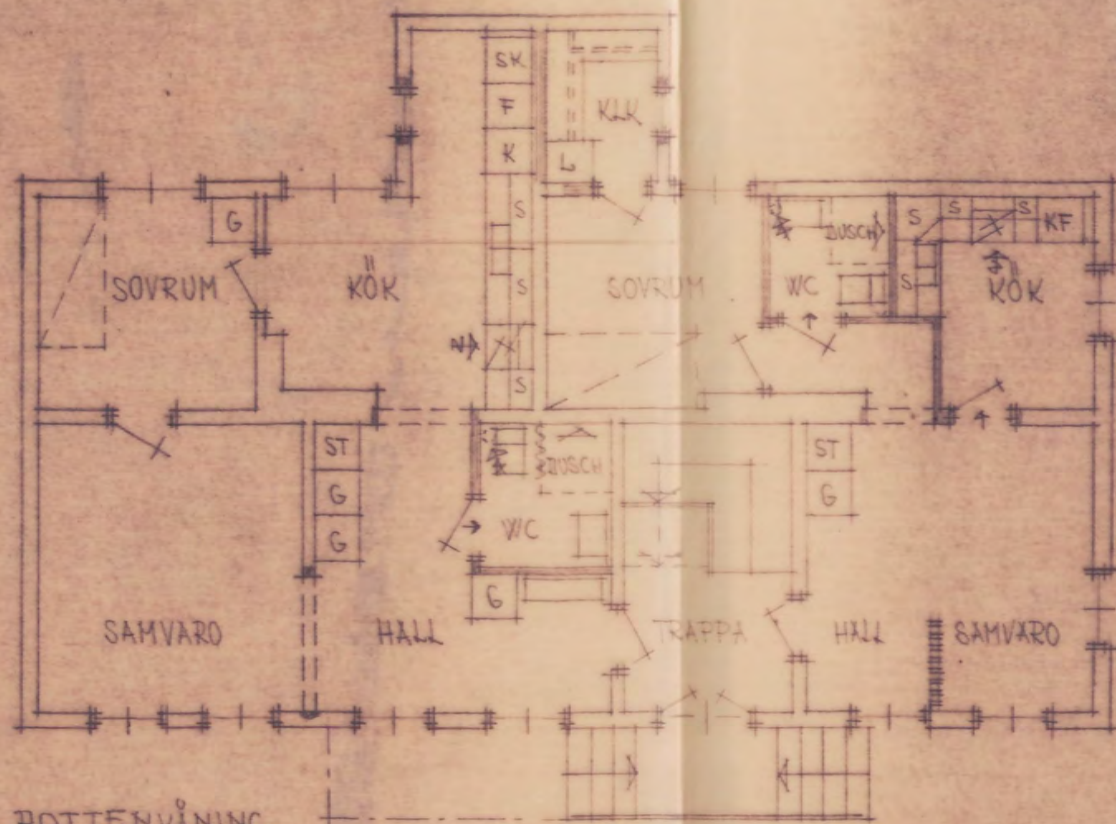


BOTTENVÅNING

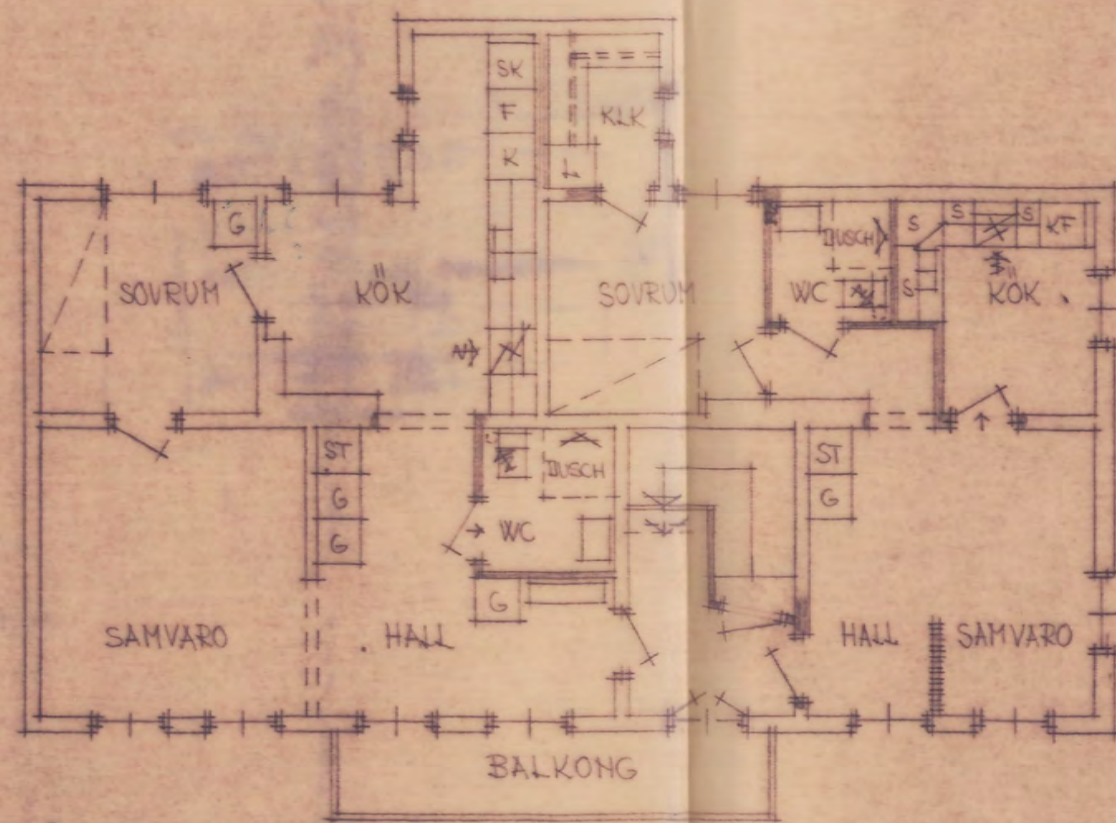

VÅNING 1 TRAPPA

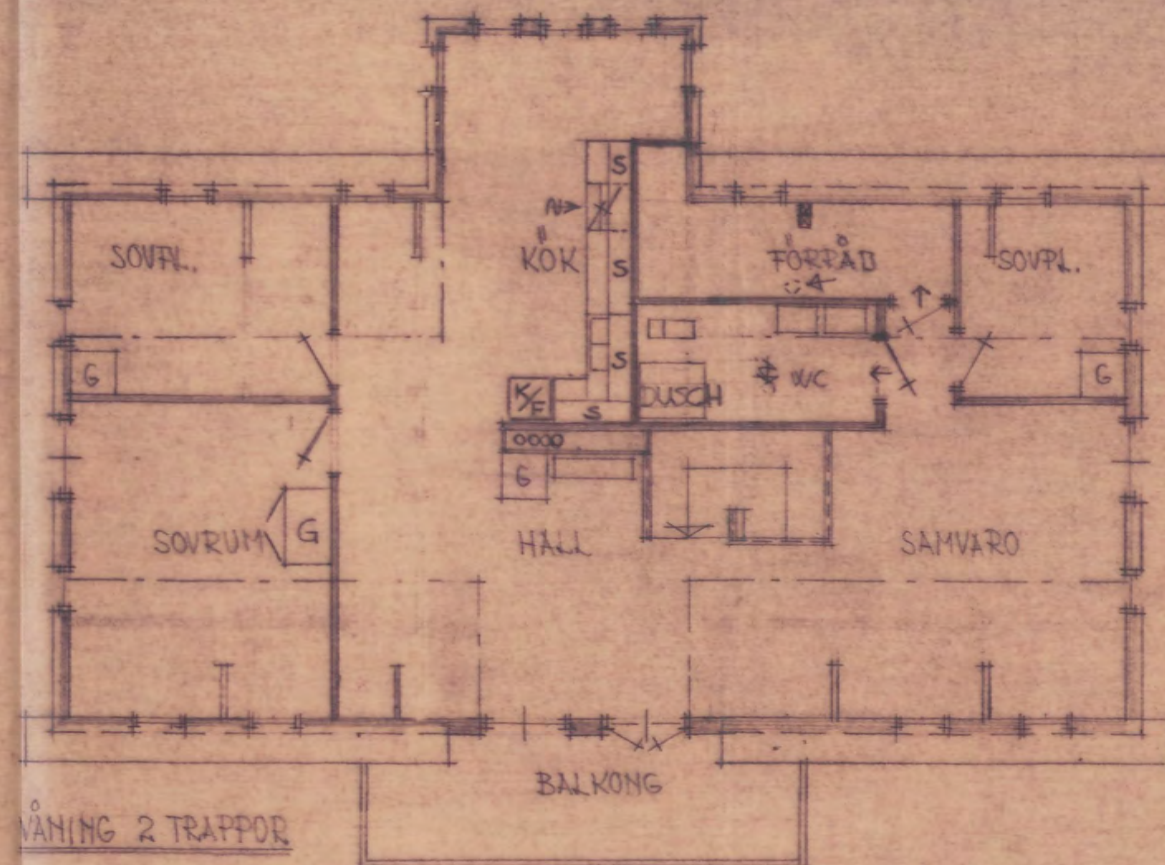


VÅNING 2 TRAPPOR

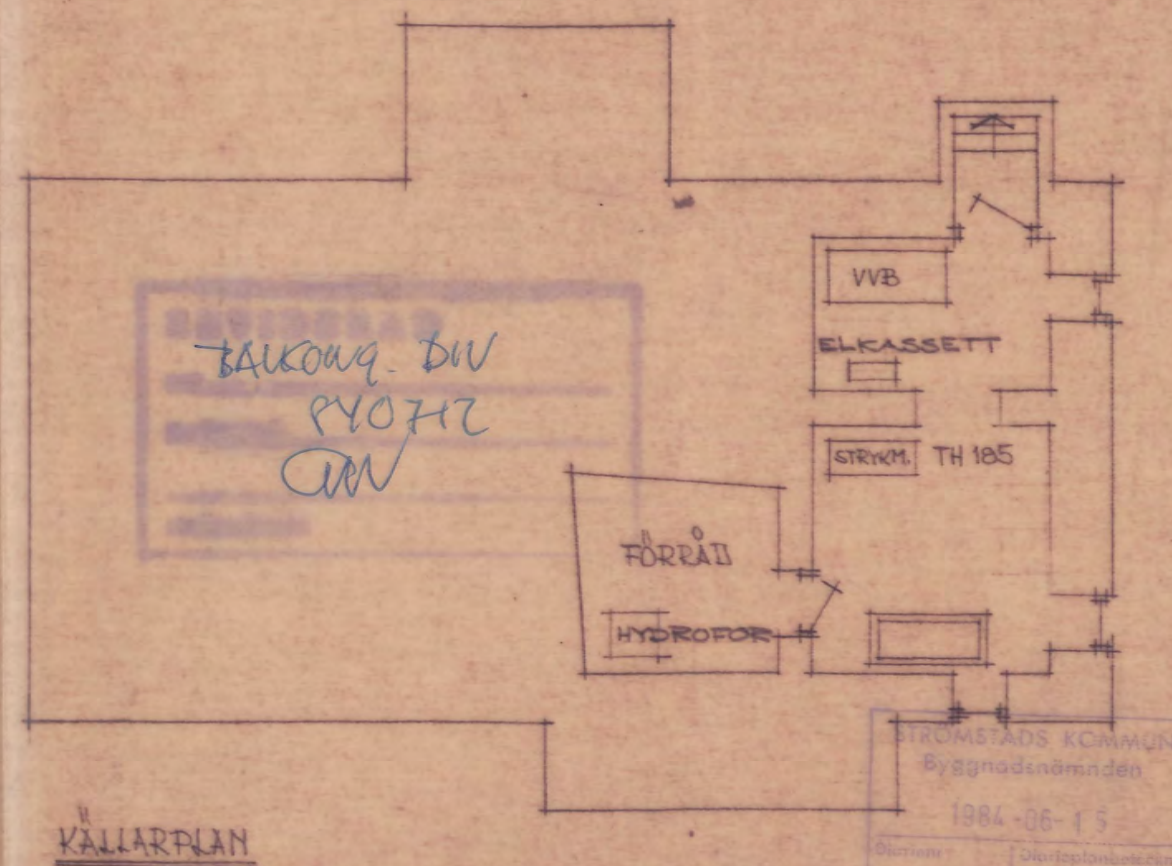


KÄLLARPLAN


ROTCON 019/125083	HÖSTADSHUS	LÖNNEN 14 STROMSTADS KOMMUN TORGHY OLSSON	SKALA 1:100
RITAD AV <i>Paul</i>	REV. 831116 <i>Paul</i>	INNEHÅLL HUVUDRITNING PLANER	RITAD NR 7
DATUM 831023	REV. 840608 <i>Paul</i>		

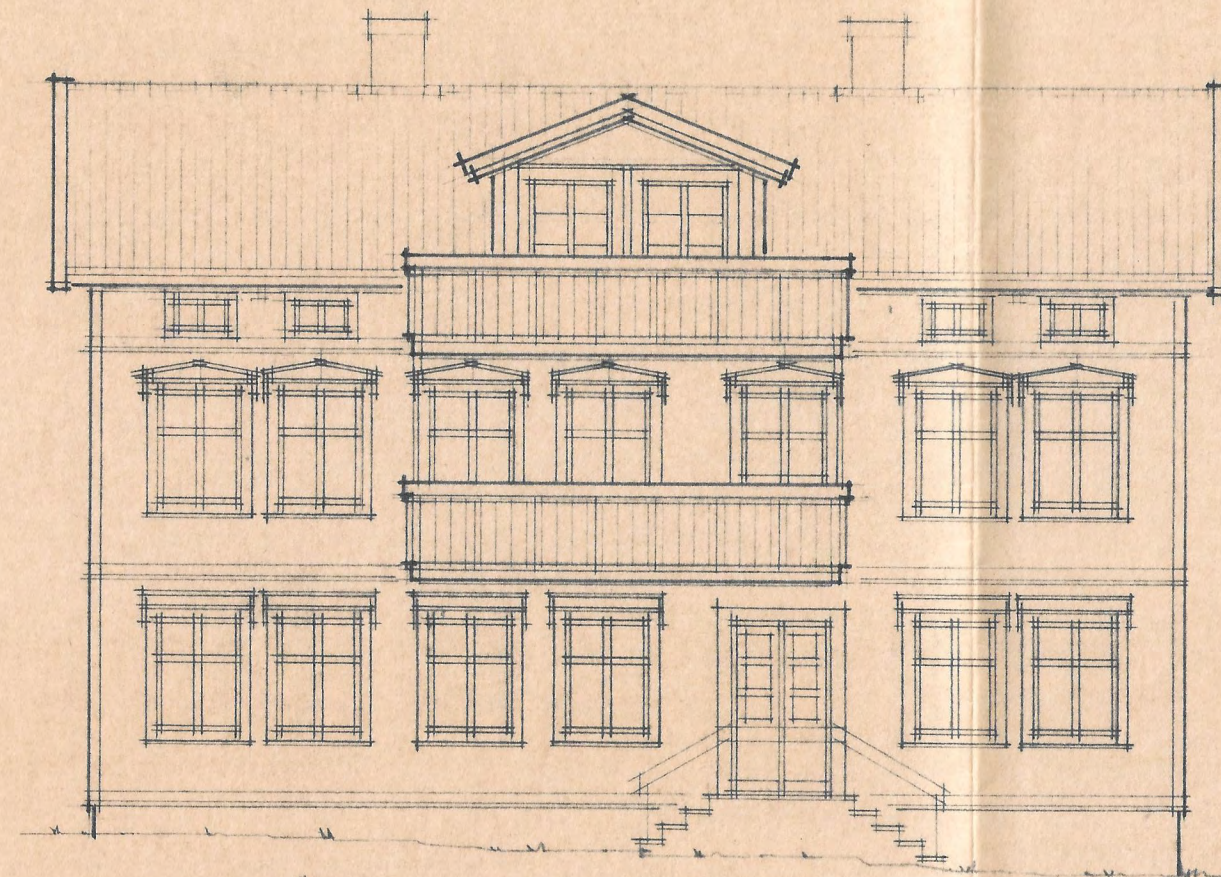


FASAD VÄSTER

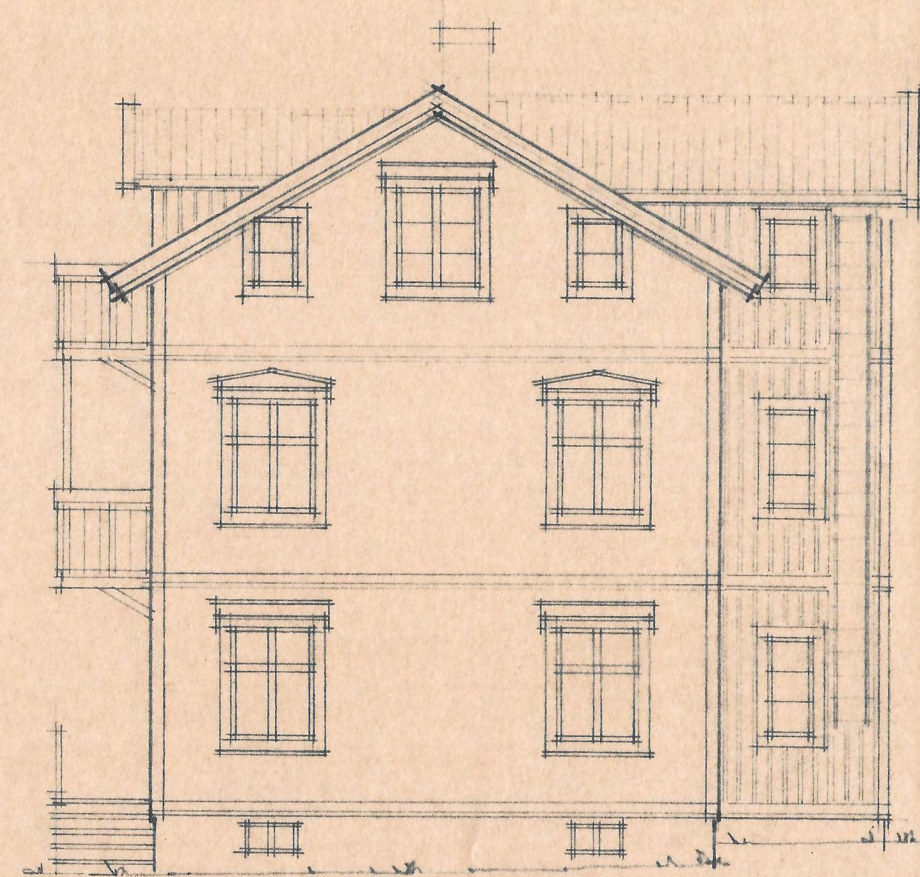


FASAD SÖDER

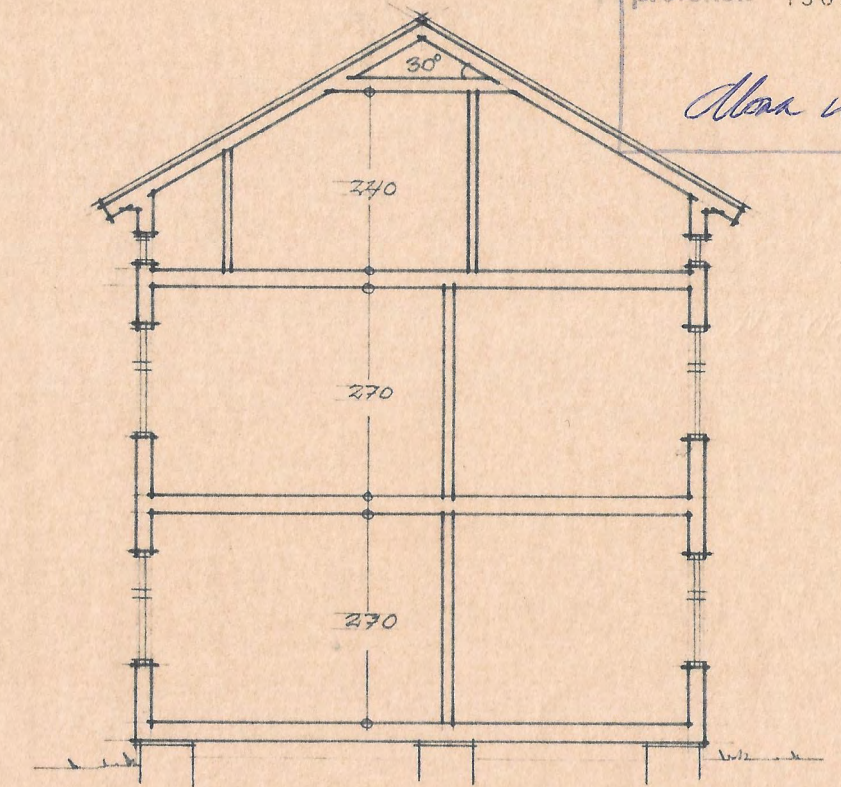

SEKTION

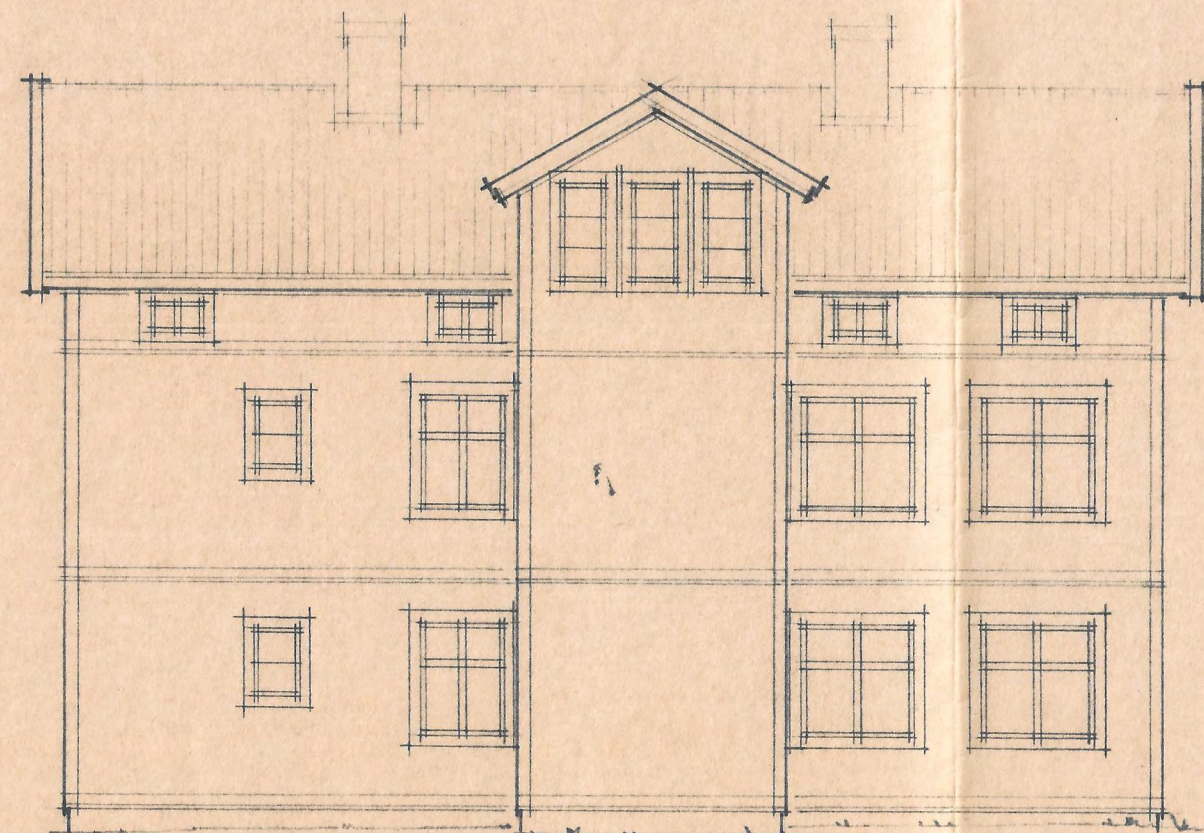

FASAD ÖSTER

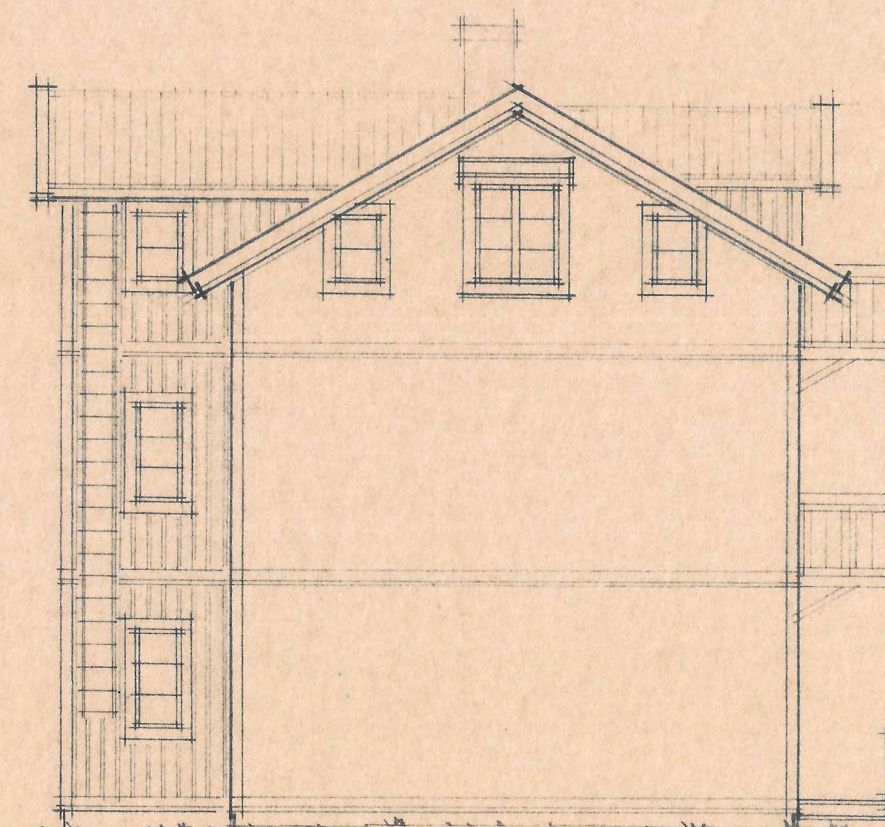

FASAD NORR

Tillhör Strömstads byggnadsnämnds
protokoll 1983-08-10 § 335

Olav Wikman

STRÖMSTADS KOMMUN
Byggnadsnämnden

1983-07-22

Diarienummer: Diarietjänst: Diarietjänst:

OMBYGGNAD
LÖNNEN 14
STRÖMSTAD KOMMUN

SEKTION, FASADER
SKALA 1:100

1983-07-17 *Wingman*

ARKONSULTING HB
STRÖMSTAD